

# PLANOS DE ORDENACION TERRITORIAL

## ZONIFICACION ENERGIA EOLICA

### DETALLE ZONIFICACION CONJUNTA ENERGIA EOLICA"

( Nº PLANOS 1.2.4)



ZONAS CUYA ALTITUD  
HA SIDO MODIFICADA  
AL ALZA.



ZONAS CUYA ALTITUD  
HA SIDO MODIFICADA  
AL BAJA.


Nº HOJA 1:

1º - Aprobación inicial 2013

2º - Aprobación provisional 2024

Lemoiz - Naviri / Jabe - Gorliz - Mendiak


37-II	38-I	38-II
37-III	38-III	39-I
39-II	39-III	40-I
40-II	40-III	41-I
41-II	41-III	42-I
99-II	99-III	100-I

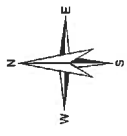

- LEYENDA**
- ZONAS DE LOCALIZACIÓN SELECCIONADA
  - ZONAS DE EXCLUSIÓN
  - APTITUD
    - ALTA
    - MEDIA
    - BAJA
    - MUY BAJA

Kendubate*


- BASE CARTOGRAFICA**
- PARQUE EOLICOS EXISTENTES
  - SUBESTACION ELECTRICA
  - INFRAESTRUCTURA ELECTRICA
  - LIMITES MUNICIPALES

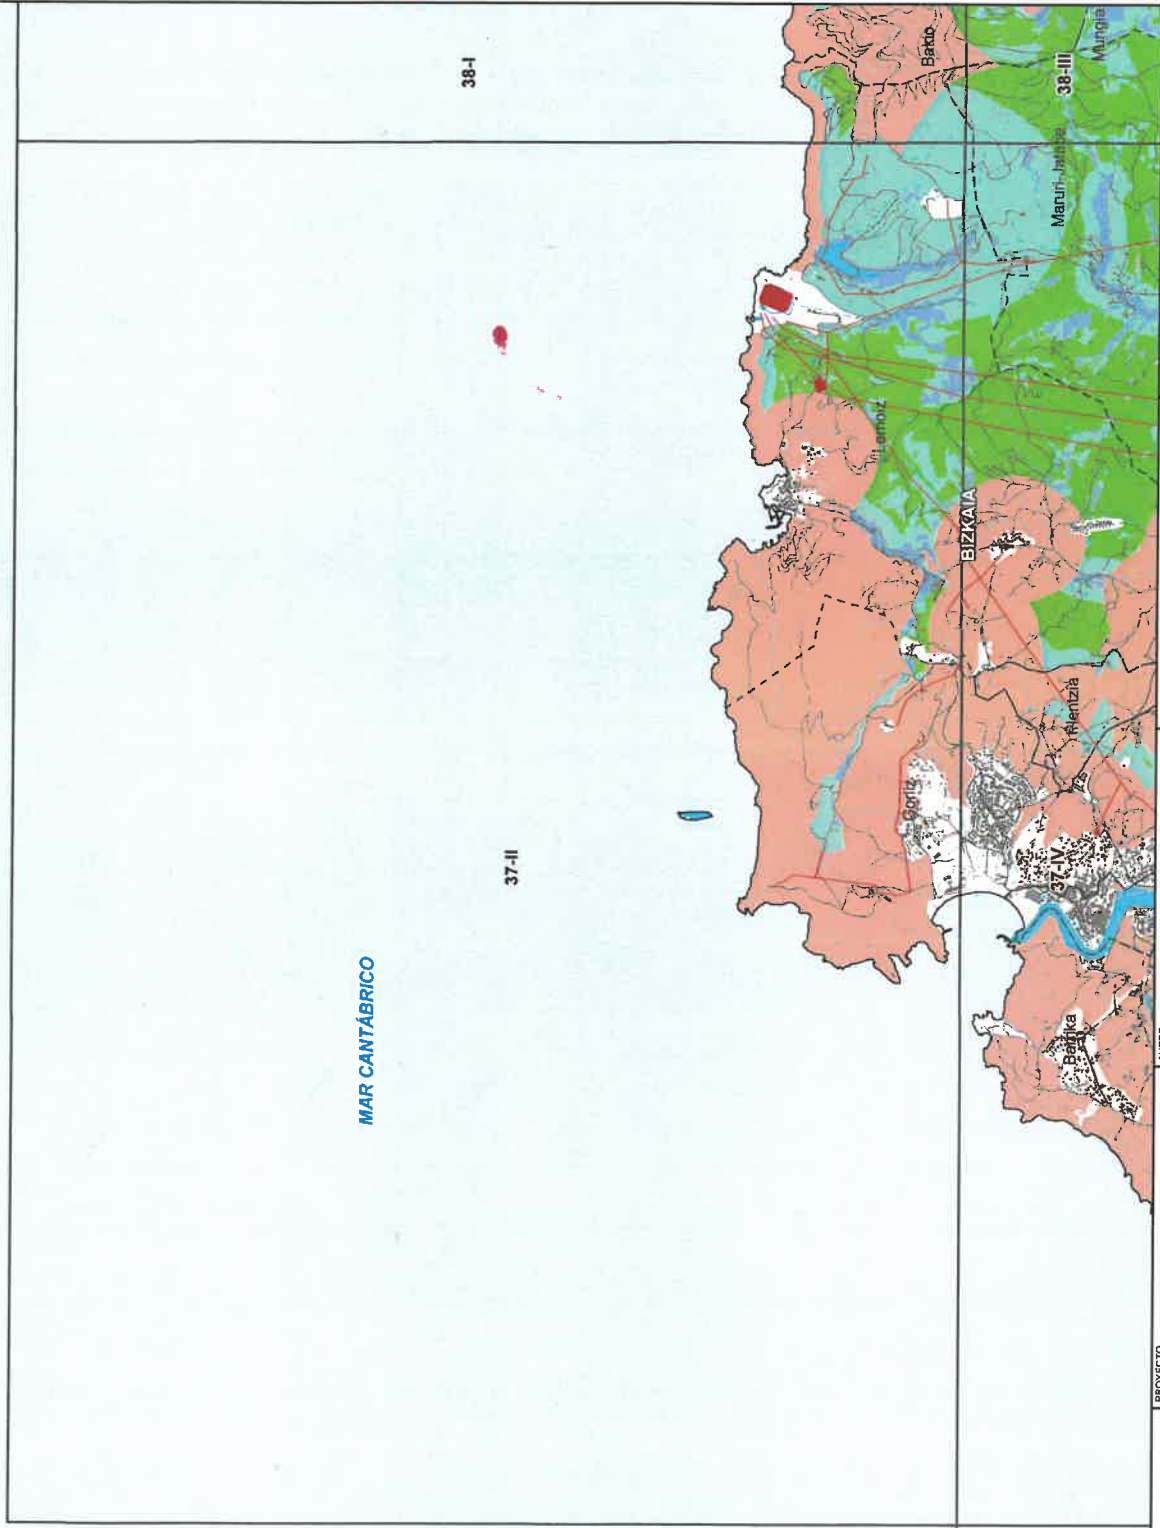

				PROYECTO ASISTENCIA TÉCNICA PARA LA ELABORACIÓN Y TRAMITACIÓN DE PLANES DE ZONIFICACIÓN DE ENERGÍAS RENOVABLES EN EUSKADI. NÚMERO DE EXPEDIENTE: DESMARTISV0202 Código: P1744A	AUTOR <b>saitec</b>	ESCALA 1:50.000 Numérica	FECHA <b>ABRIL 2023</b>	TÍTULO DEL PLANO This: PLANOS DE ORDENACIÓN TERRITORIAL ZONIFICACIÓN ENERGÍA EÓLICA DETALLE ZONIFICACIÓN CONJUNTA ENERGÍA EÓLICA	NOMBRE DEL PLANO N° PLANO 1.2.4	N° HOJA 1
				COPE	FLAJO ● PRELIMINAR ● PROYECTO ● EN CONSTRUCCIÓN	COPE				

FECHA	ESTADO	FECHA	ESTADO	FECHA	ESTADO



------	------	-------	-------	-------	-------	-------	-------	-------	-------	-------

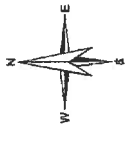

- LEYENDA**
- ZONAS DE LOCALIZACIÓN SELECCIONADA
  - ZONAS DE EXCLUSIÓN
  - APTITUD**
    - ALTA
    - MEDIA
    - BAJA
    - MUY BAJA

*Baso - Umvite*  
*Manlyto*  
*Soltz*  
*planti*  
*Abisa Telle*  
*Arche*

- BASE CARTOGRAFICA
- PARQUE EOLICOS EXISTENTES
- SUBESTACION ELECTRICA
- INFRAESTRUCTURA ELECTRICA
- RADAR METEOROLOGICO
- LIMITES MUNICIPALES

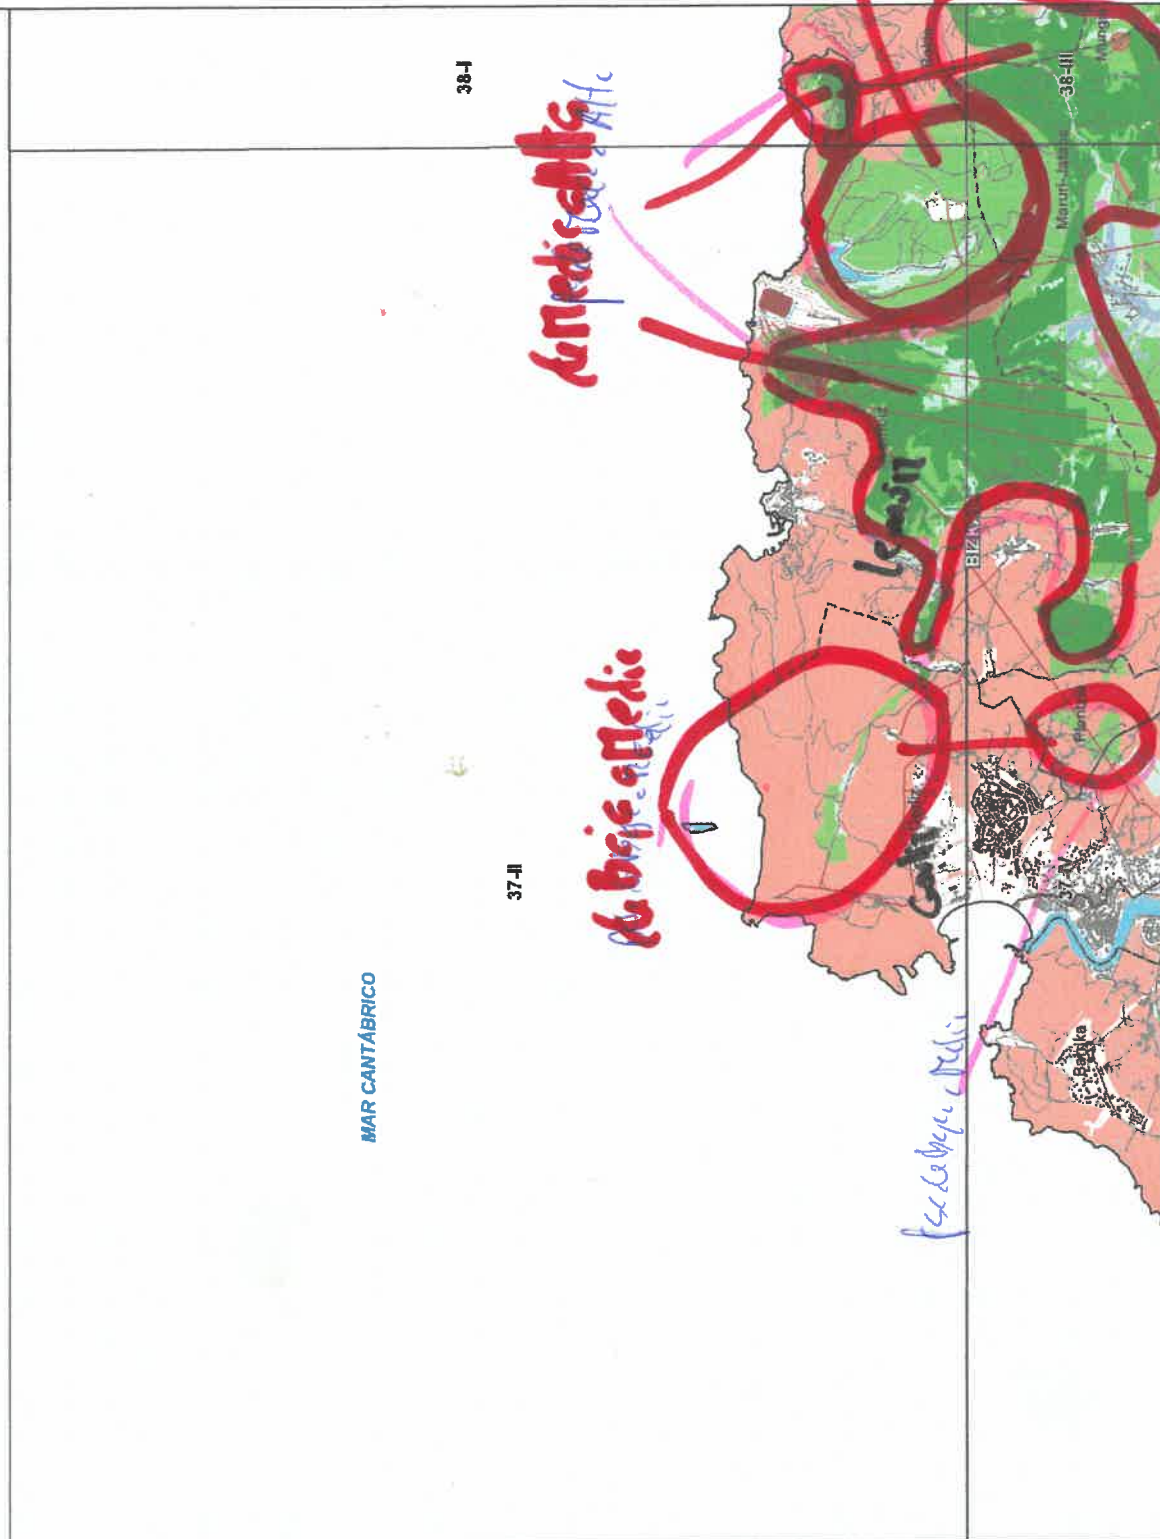



	<p style="font-size: small;">LEYENDA DE SIMBOLOS:  ZONAS DE LOCALIZACIÓN SELECCIONADA,  ZONAS DE EXCLUSIÓN,  ALTA,  MEDIA,  BAJA,  MUY BAJA,  BASE CARTOGRAFICA,  PARQUE EOLICOS EXISTENTES,  SUBESTACION ELECTRICA,  INFRAESTRUCTURA ELECTRICA,  RADAR METEOROLOGICO,  LIMITES MUNICIPALES</p>							

PLANO	<input type="checkbox"/> BOCAL
	<input type="checkbox"/> IMPRINTO
Nº PLANO	1.2.4
Nº HOJA	1


## HOJA N° 3 :

1. - Aprobación inicial 2023
2. + Aprobación provisional 2024

Lempiz - Maruri Jatobe - Goriz - Mentira - Barrika.  
Urduiz - Lauki? - LoiU

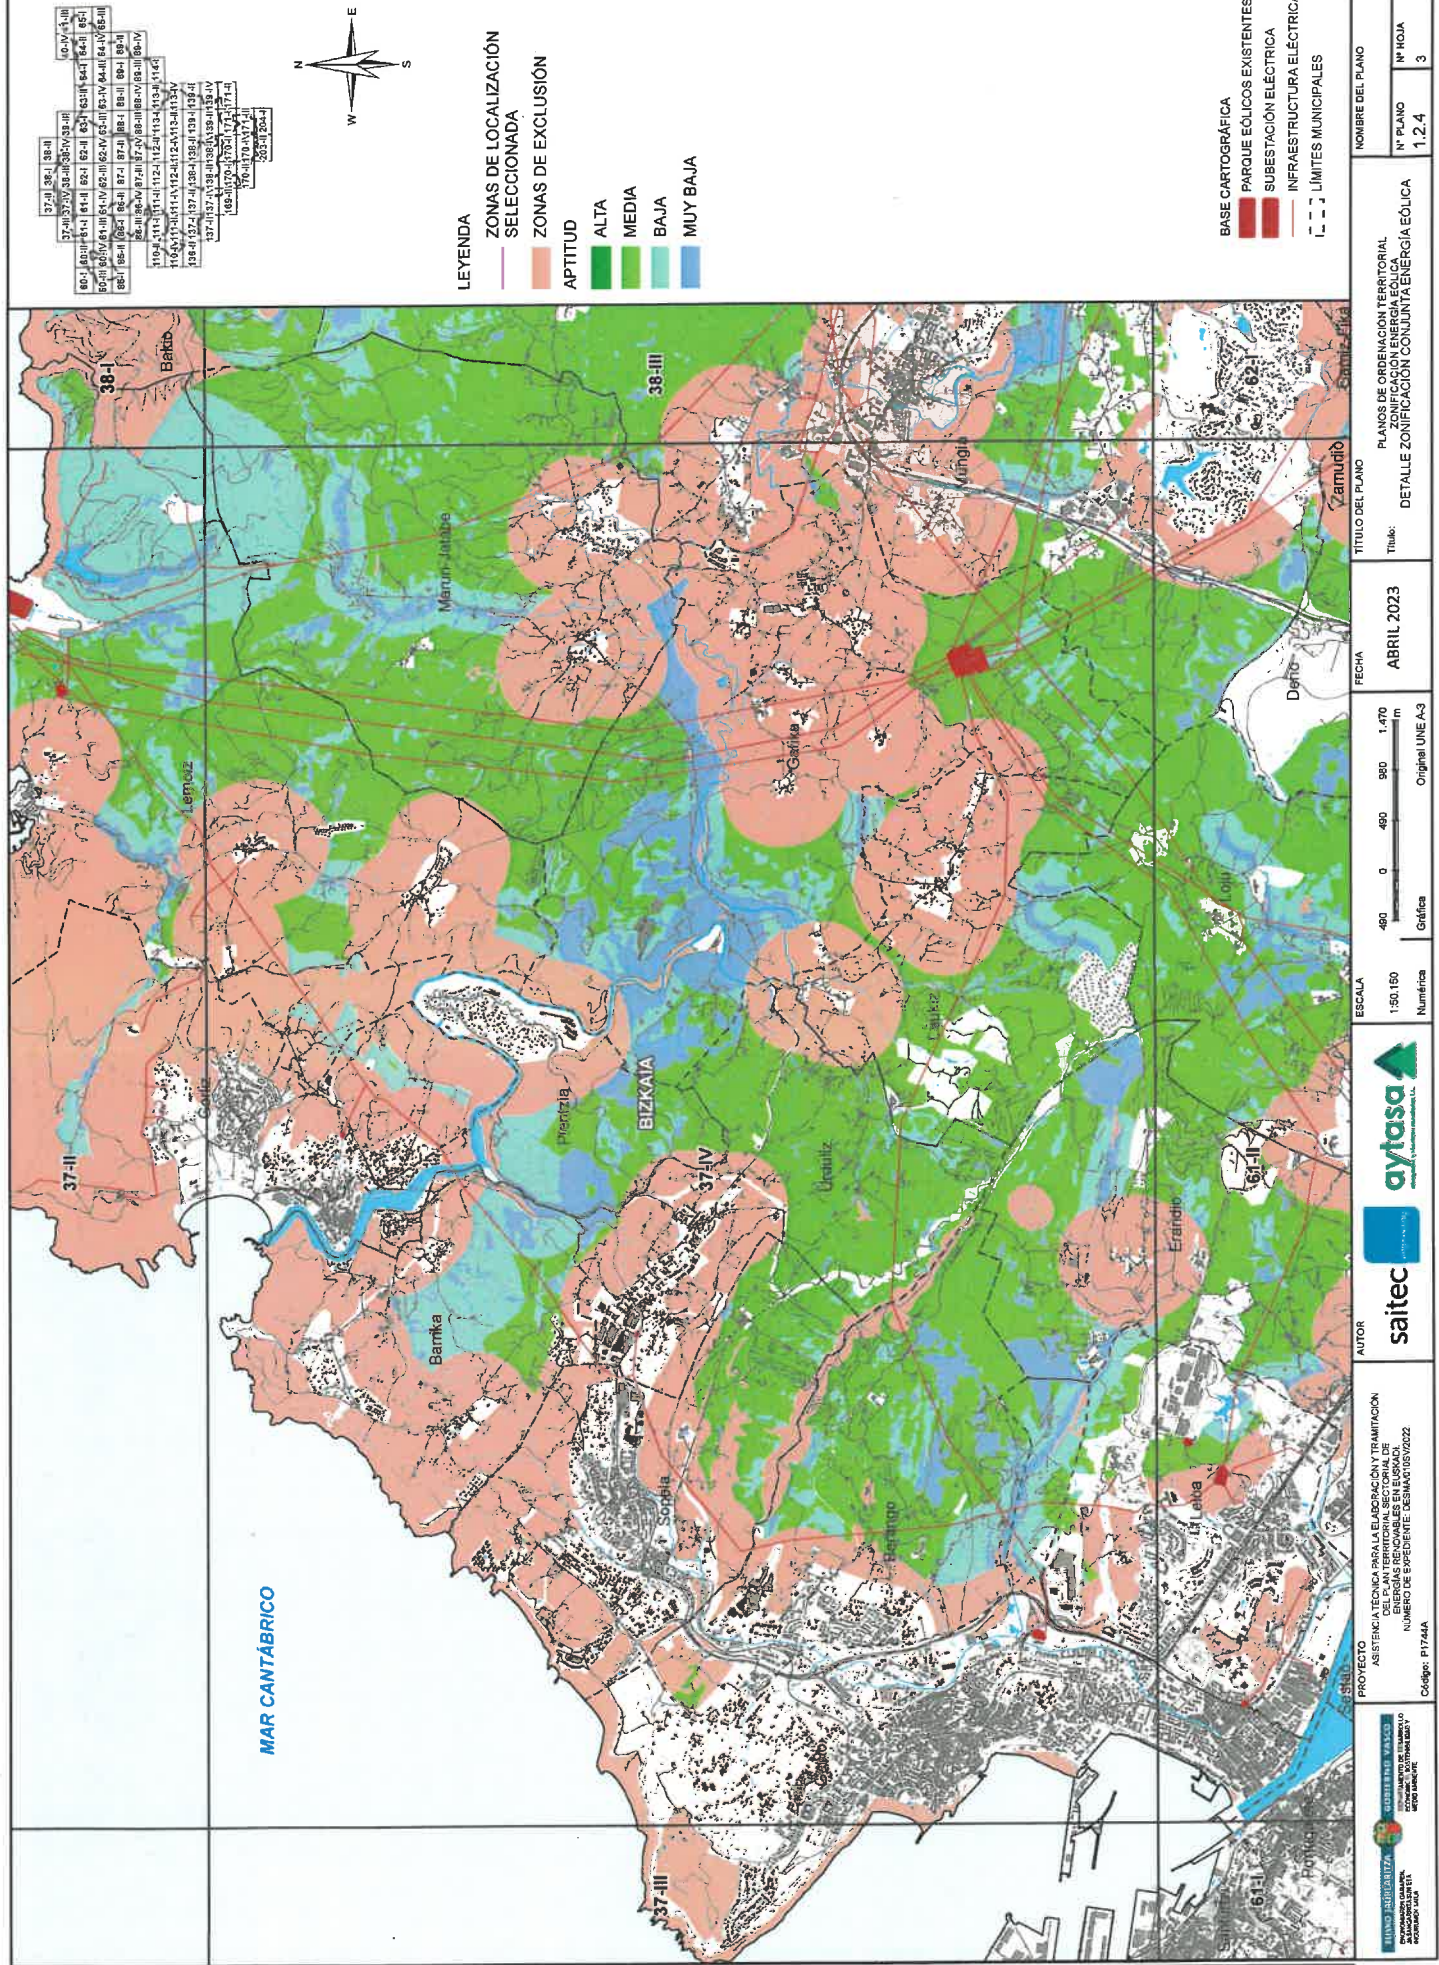

17-II	18-II	19-II	
-------	-------	--------

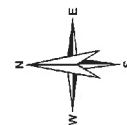

- LEYENDA**
- ZONAS DE LOCALIZACIÓN SELECCIONADA
  - ZONAS DE EXCLUSIÓN
  - APTITUD
    - ALTA
    - MEDIA
    - BAJA
    - MUY BAJA

- BASE CARTOGRÁFICA**
- PARQUE EÓLICOS EXISTENTES
  - SUBESTACIÓN ELÉCTRICA
  - INFRAESTRUCTURA ELÉCTRICA
  - LÍMITES MUNICIPALES

1	2	
---	---	---	---	---	---	---	---	---	----	----	-----

**PROYECTO**  
 NÚMERO DE EXPEDIENTE: DESMAG/10/2022  
 Código: P1744A

**AUTORES**  
 saitec  
 aytasa

**ESCALA**  
 1:50.150  
 Numérica

**FECHA**  
 ABRIL 2023

**TÍTULO DEL PLANO**  
 PLANOS DE ORDENACIÓN TERRITORIAL DE LOCALIZACIÓN ENERGÍA EÓLICA  
 DETALLE ZONIFICACIÓN CON UNIA ENERGÍA EÓLICA

**NOMBRE DEL PLANO**  
 N° PLANO: 1.2.4  
 N° HOJA: 3




**LEYENDA**

- ZONAS DE LOCALIZACIÓN SELECCIONADA
- ZONAS DE EXCLUSIÓN


**APTITUD**

- ALTA
- MEDIA
- BAJA
- MUY BAJA

Palo. Navarizola  
Lema. Garlin  
Dere. Pasterri  
Sopel  
Lechia. Gaij

**BASE CARTOGRÁFICA**

- PARQUE EÓLICOS EXISTENTES
- SUBESTACIÓN ELÉCTRICA
- INFRAESTRUCTURA ELÉCTRICA
- RADAR METEOROLÓGICO
- LÍMITES MUNICIPALES

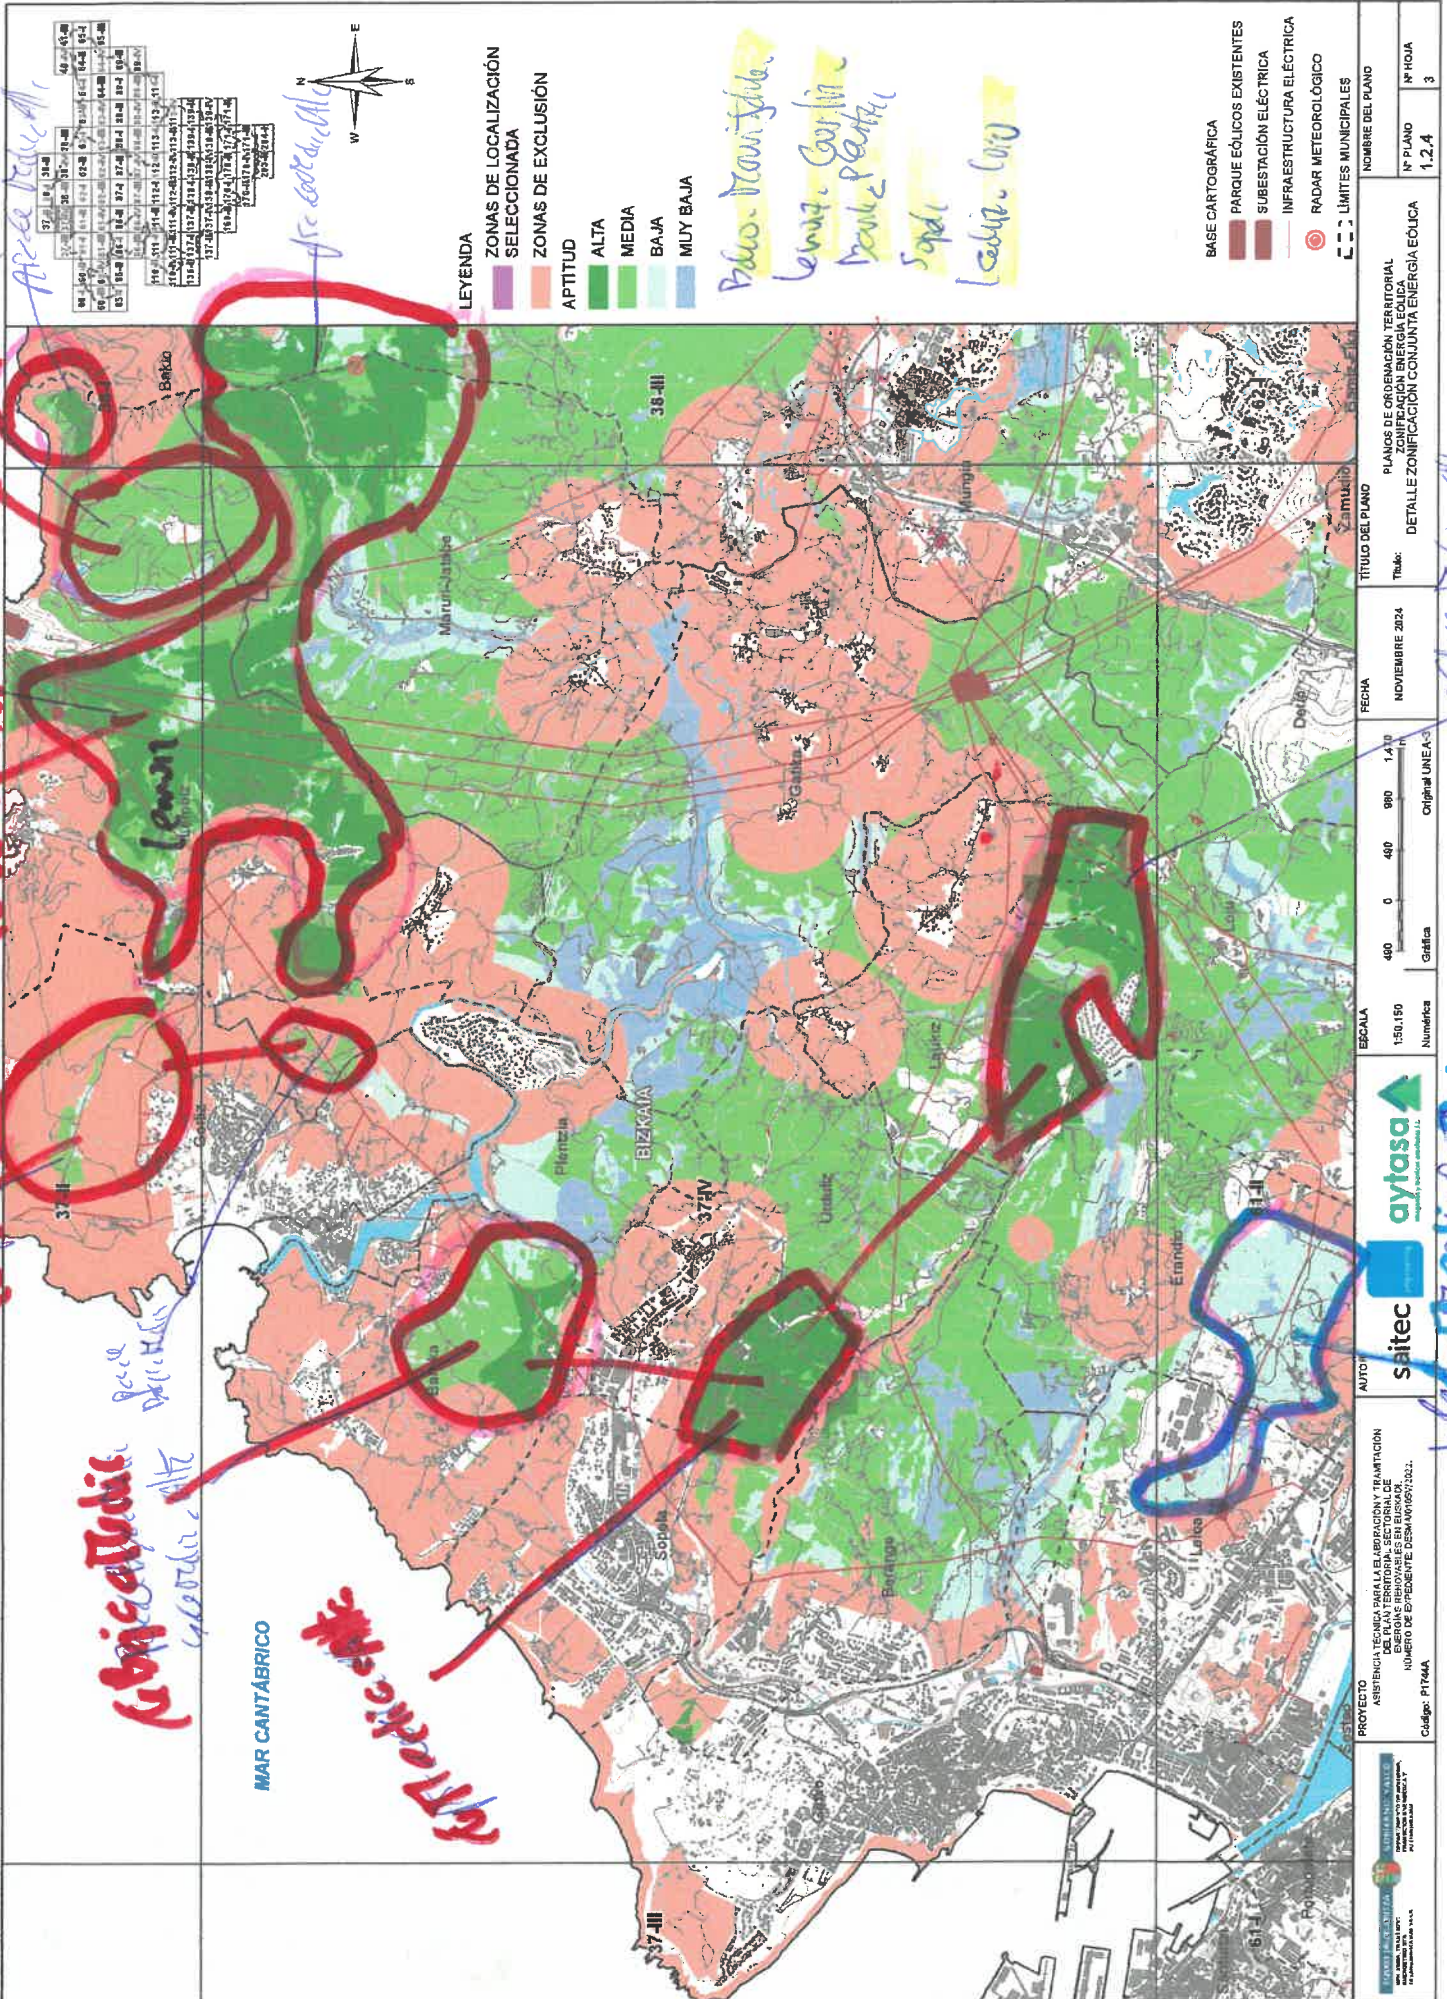










**Alta y Baja de Bizkaia**

## HOJA Nº 4:

1.º - Aprobación unid 2023

2.º - Aprobación Provisional 2024

- Lemúz-Mauri-Játabe-Bakio-Bermeo-Mungia

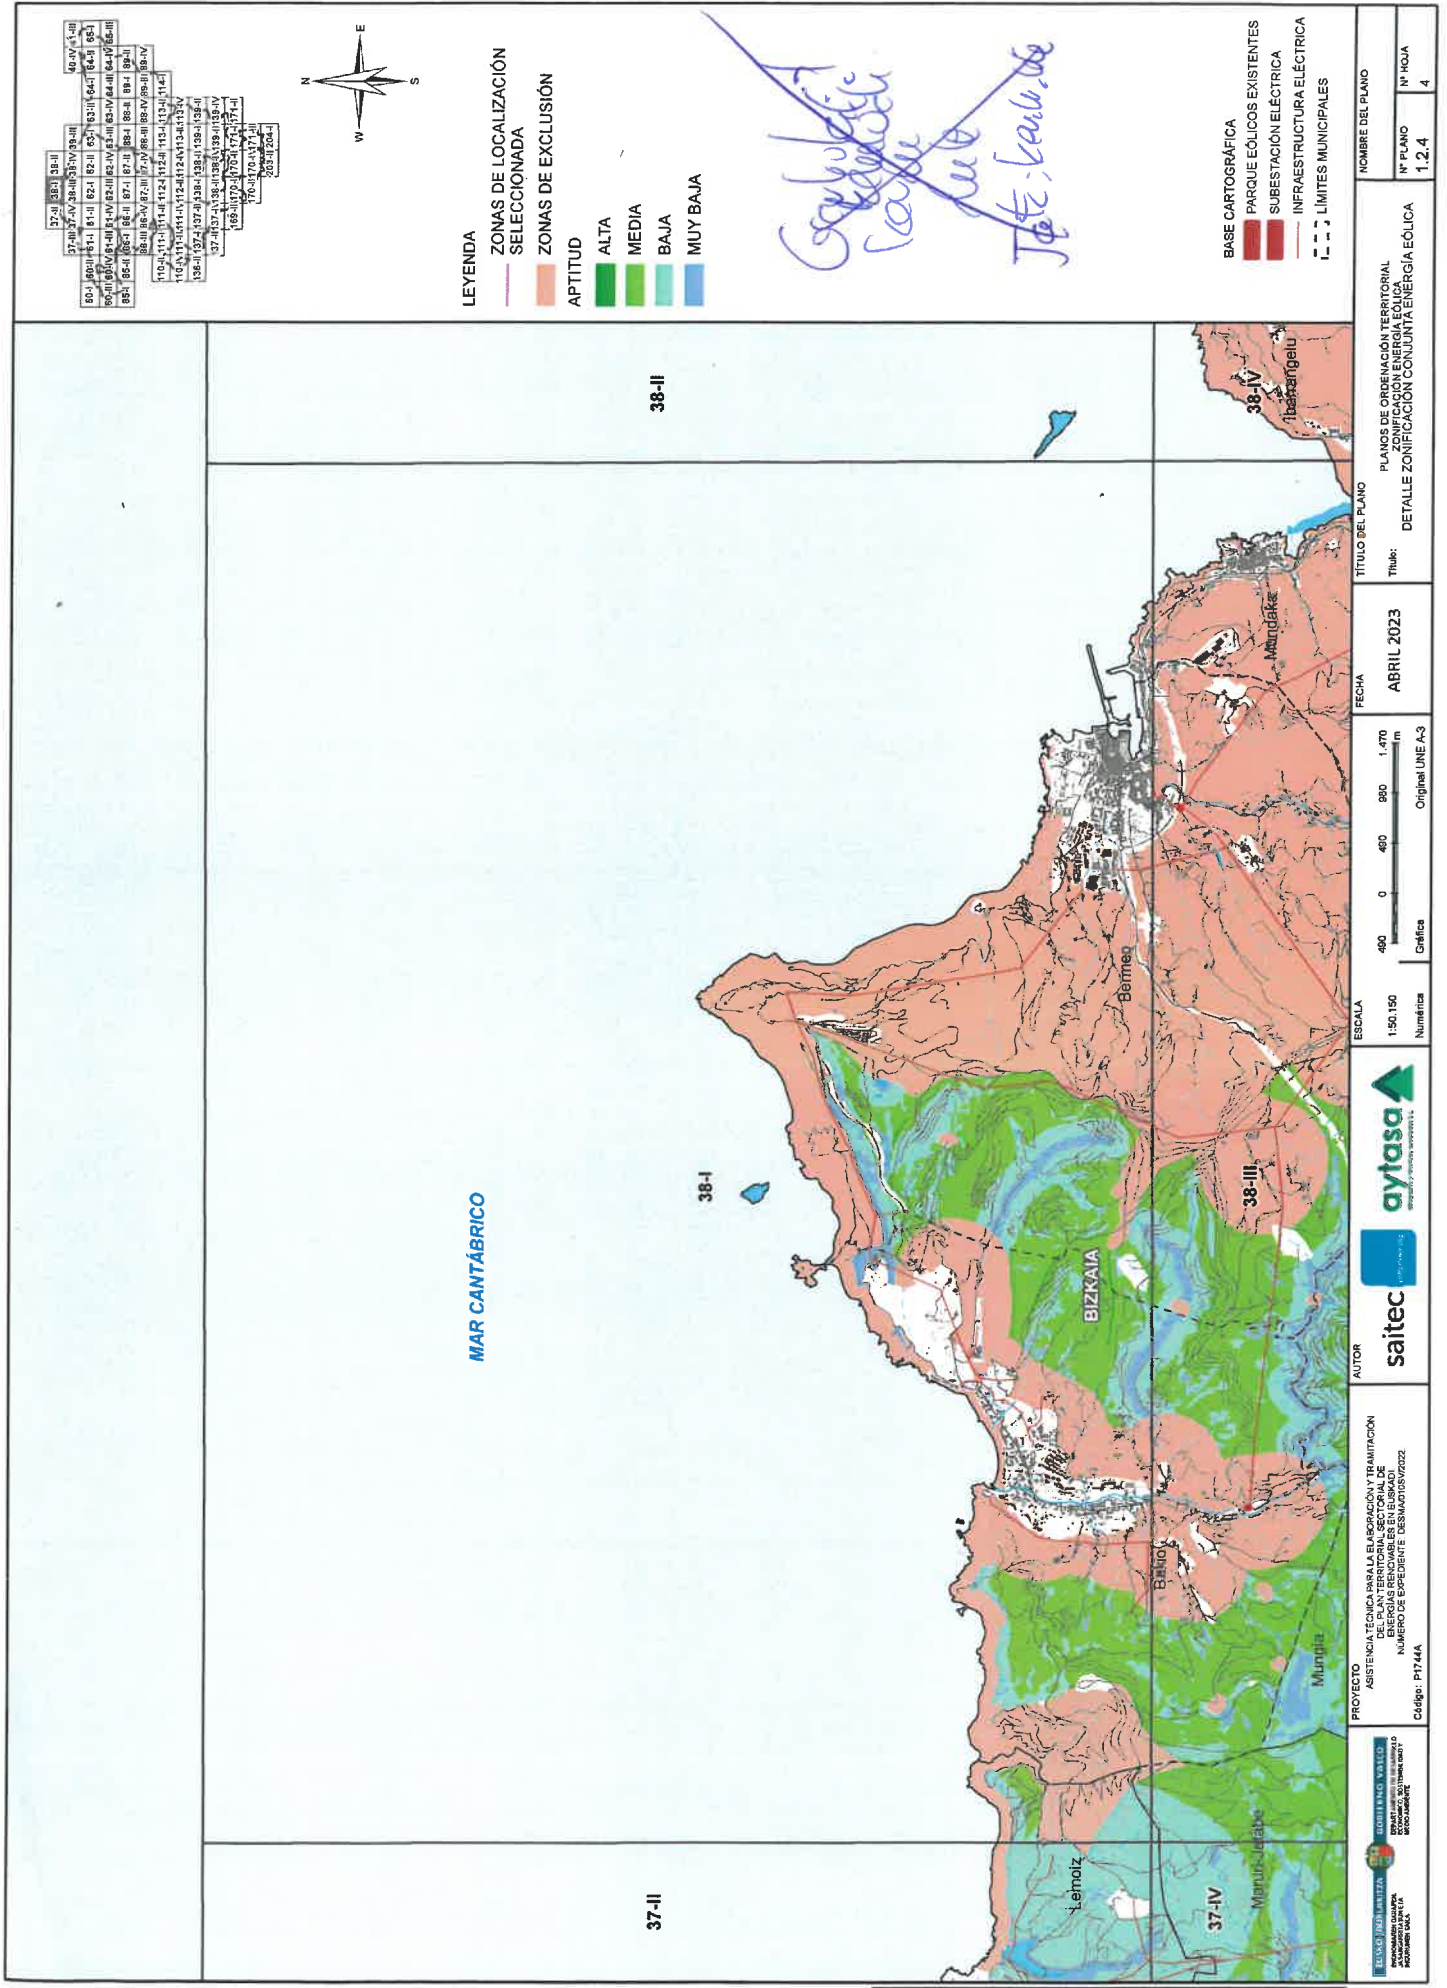

37-II	38-II
37-III	38-III
37-IV	38-IV

**LEYENDA**

**ZONAS DE LOCALIZACIÓN SELECCIONADA**

**ZONAS DE EXCLUSIÓN**

**APTITUD**

- ALTA
- MEDIA
- BAJA
- MUY BAJA

**BASE CARTOGRÁFICA**

- PARQUE EÓLICOS EXISTENTES
- SUBESTACIÓN ELÉCTRICA
- INFRAESTRUCTURA ELÉCTRICA
- LIMITES MUNICIPALES

*Handwritten signatures and date:*  

**PROYECTO**  
 Código: P1744A

**AUTORES**  
**saitec**  
**aytasa**

**ESCALA**  
 1:50.150  
 Numérica

**FECHA**  
 ABRIL 2023

**TÍTULO DEL PLANO**  
 PLANOS DE ORDENACIÓN TERRITORIAL ZONIFICACIÓN ENERGÍA EÓLICA  
 DETALLE ZONIFICACIÓN CONJUNTA ENERGÍA EÓLICA  
 N° PLANO: 1.2.4  
 N° HOJA: 4






HOSA Nº 7:

1.º - Aprobación inicial 2023

2.º - Aprobación provisional 2024

Ea - Ispester - Ereno - Nbarri7 - Gitzaburua - Lekeitio

37-II-38-I-38-II	40-IV-4-I-II
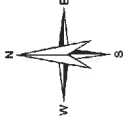

**LEYENDA**

ZONAS DE LOCALIZACIÓN SELECCIONADA

ZONAS DE EXCLUSIÓN

APTITUD

- ALTA
- MEDIA
- BAJA
- MUY BAJA


*Ikuntzu erabilko*  
*keraketa*  
*leku*

BASE CARTOGRAFICA

- PARQUE EOLICOS EXISTENTES
- SUBESTACION ELECTRICA
- INFRAESTRUCTURA ELECTRICA
- LIMITES MUNICIPALES

38-II

MAR CANTÁBRICO

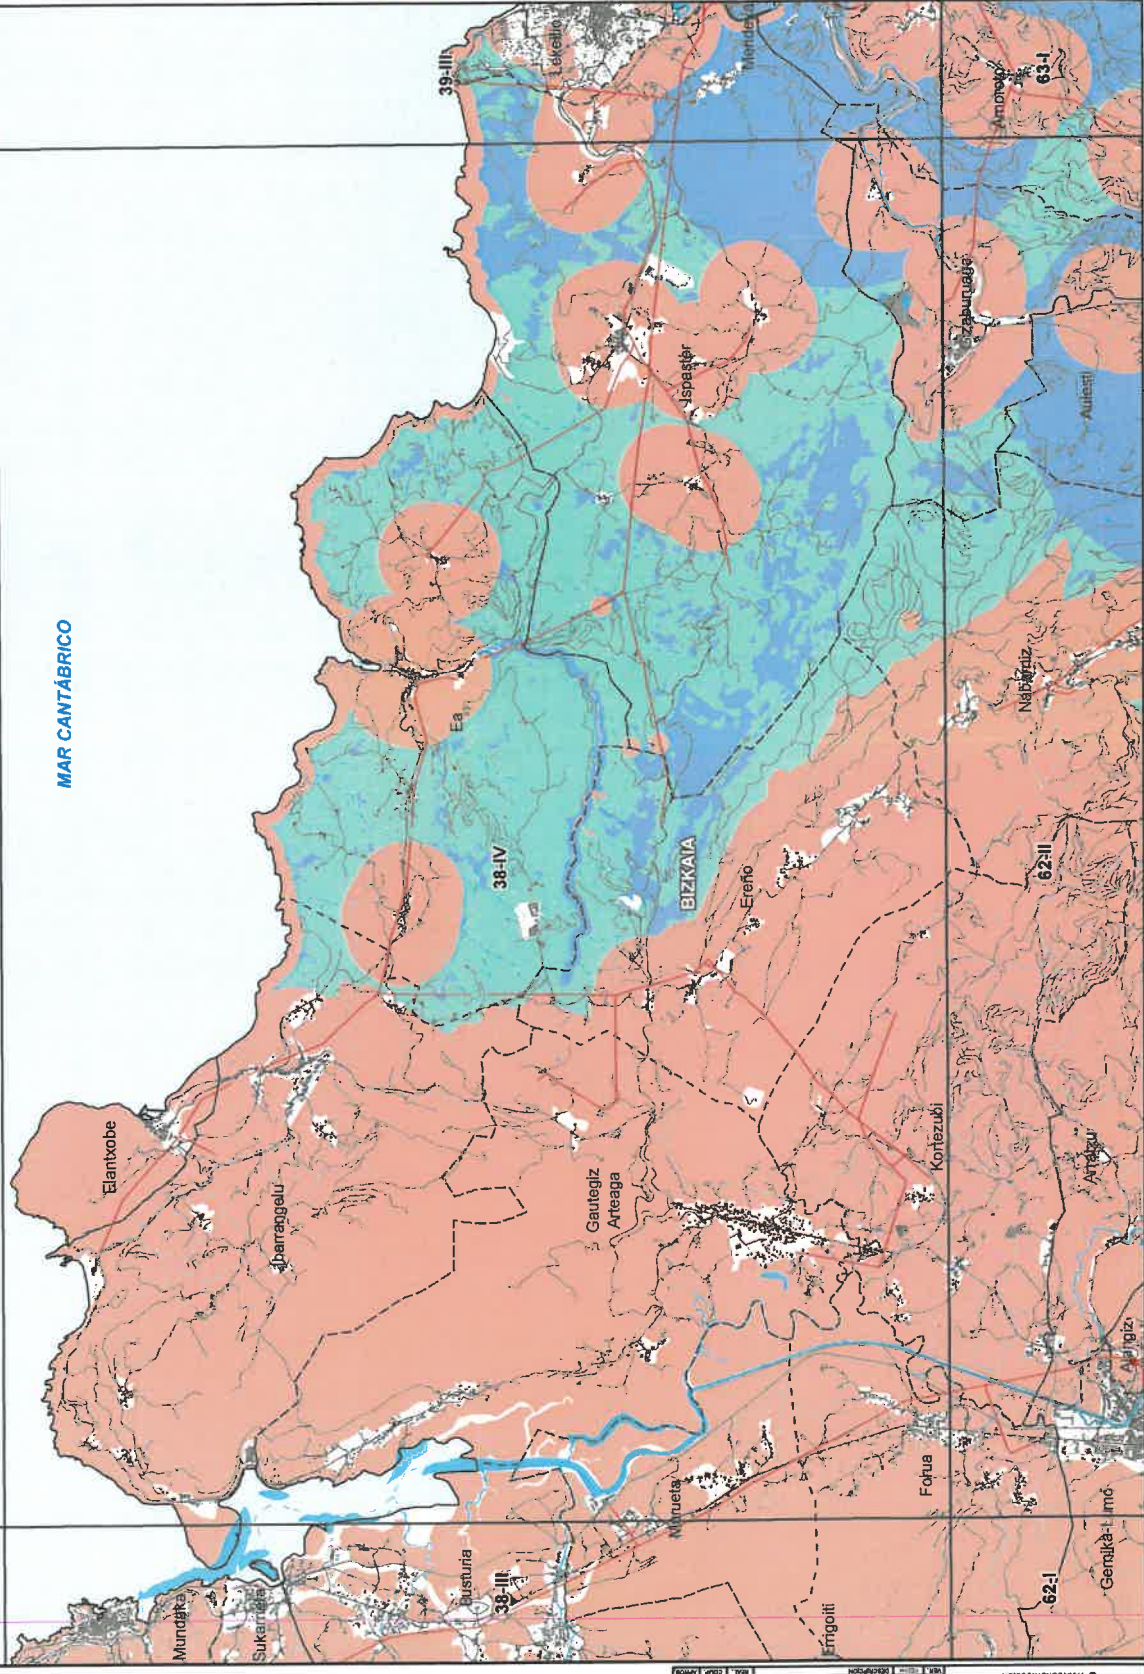

38-I

PLANO	FECHA	ESCALA	TITULO DEL PLANO	NUMERO DEL PLANO	NUMERO DE HOJA
● PMA CONSTRUCION	ABRIL 2023	1:50.200	PLANOS DE ORDENACION TERRITORIAL	1,2,4	7
● DE PROYECTO			DETALLE ZONIFICACION CONJUNTA ENERGIA EOLICA		
● PROZONAS					

aytasa

saitec



Codigo: P1744A

ESCALA: 1:50.200

480 0 480 960 1.470 m


Original UNE A3

Fecha: ABRIL 2023


Titulo del Plano: PLANOS DE ORDENACION TERRITORIAL

Numero del Plano: 1,2,4

Numero de Hoja: 7

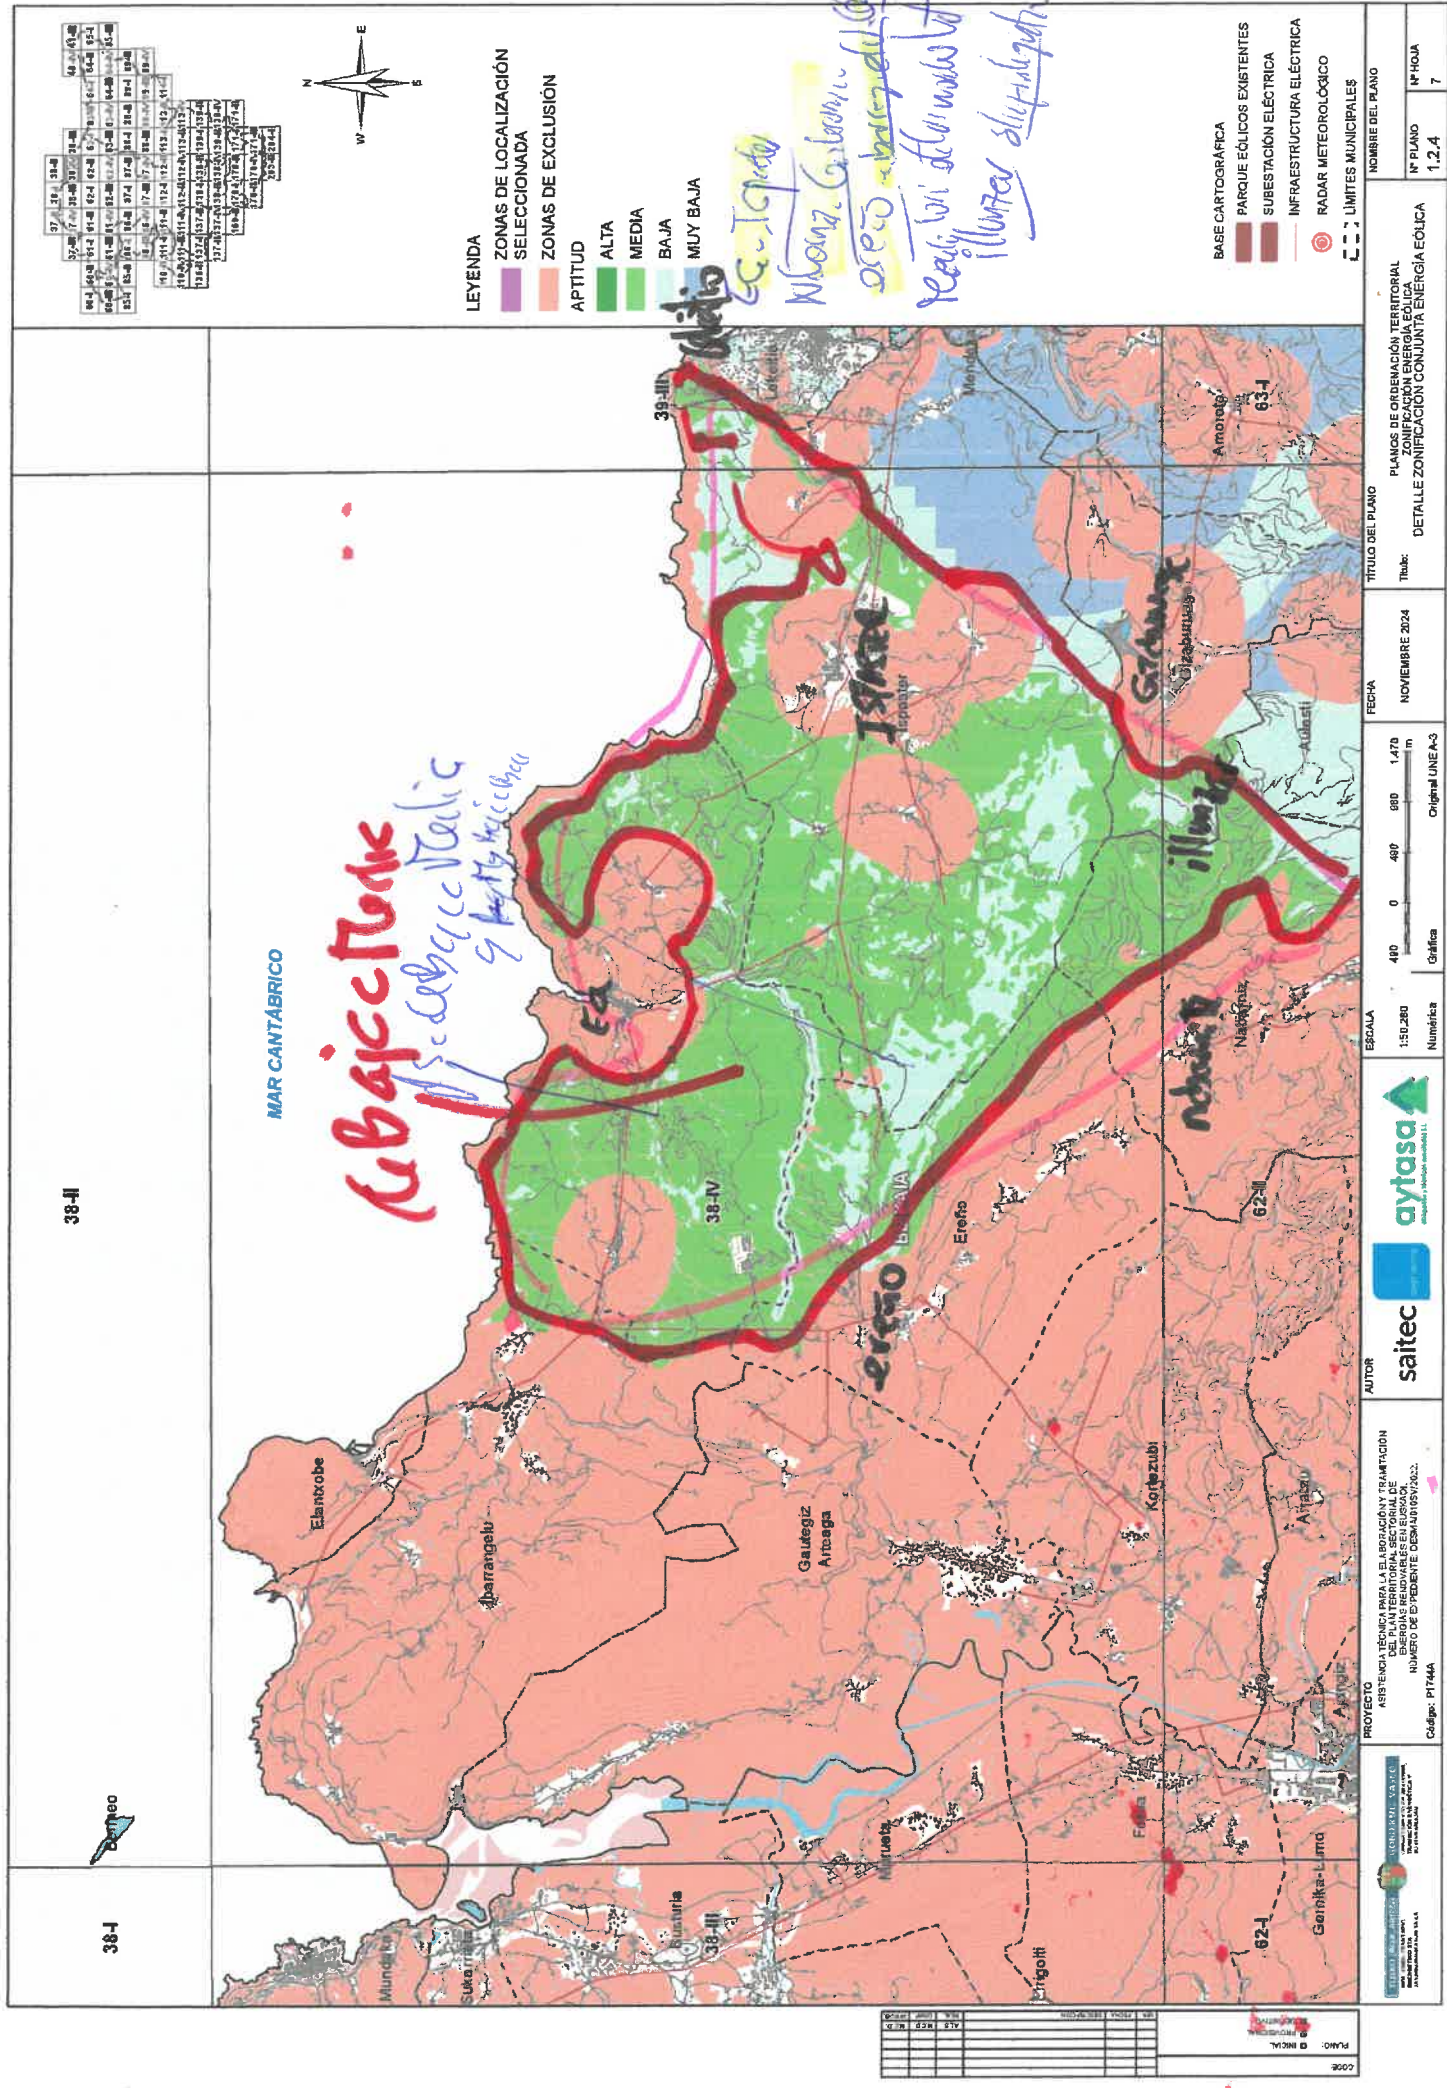

37	38	39

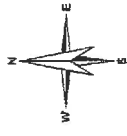

- LEYENDA**
- ZONAS DE LOCALIZACIÓN SELECCIONADA
  - ZONAS DE EXCLUSIÓN
  - APTITUD
    - ALTA
    - MEDIA
    - BAJA
    - MUY BAJA

- BASE CARTOGRAFICA
- PARKES EOLICOS EXISTENTES
- SUBESTACION ELECTRICA
- INFRAESTRUCTURA ELECTRICA
- RADAR METEOROLOGICO
- LIMITES MUNICIPALES

NOMBRE DEL PLANO	Nº PLANO	Nº HOJA
	1.2.4	7

TITULO DEL PLANO: PLANOS DE ORDENACIÓN TERRITORIAL  
 DETALLE ZONIFICACIÓN CONJUNTA ENERGÍA EÓLICA

Fecha: NOVIEMBRE 2024

ESCALA: 1:50.200  
 Original LINE A-3



AUTOR: saitec

 Número de expediente: DESMAD/16/2022  
 Código: P1744A




PLANO:	INCL.
1.2.4	

# HOJA Nº 15 :

1 - Aprobación inicial 2023

2.ª Aprobación provisional 2024

Muskiz - Abanto/Zierbana - Ortuella - Triapagarán -  
Barakaldo - Galdames - Guénes - Sopuerta - Arhenfales

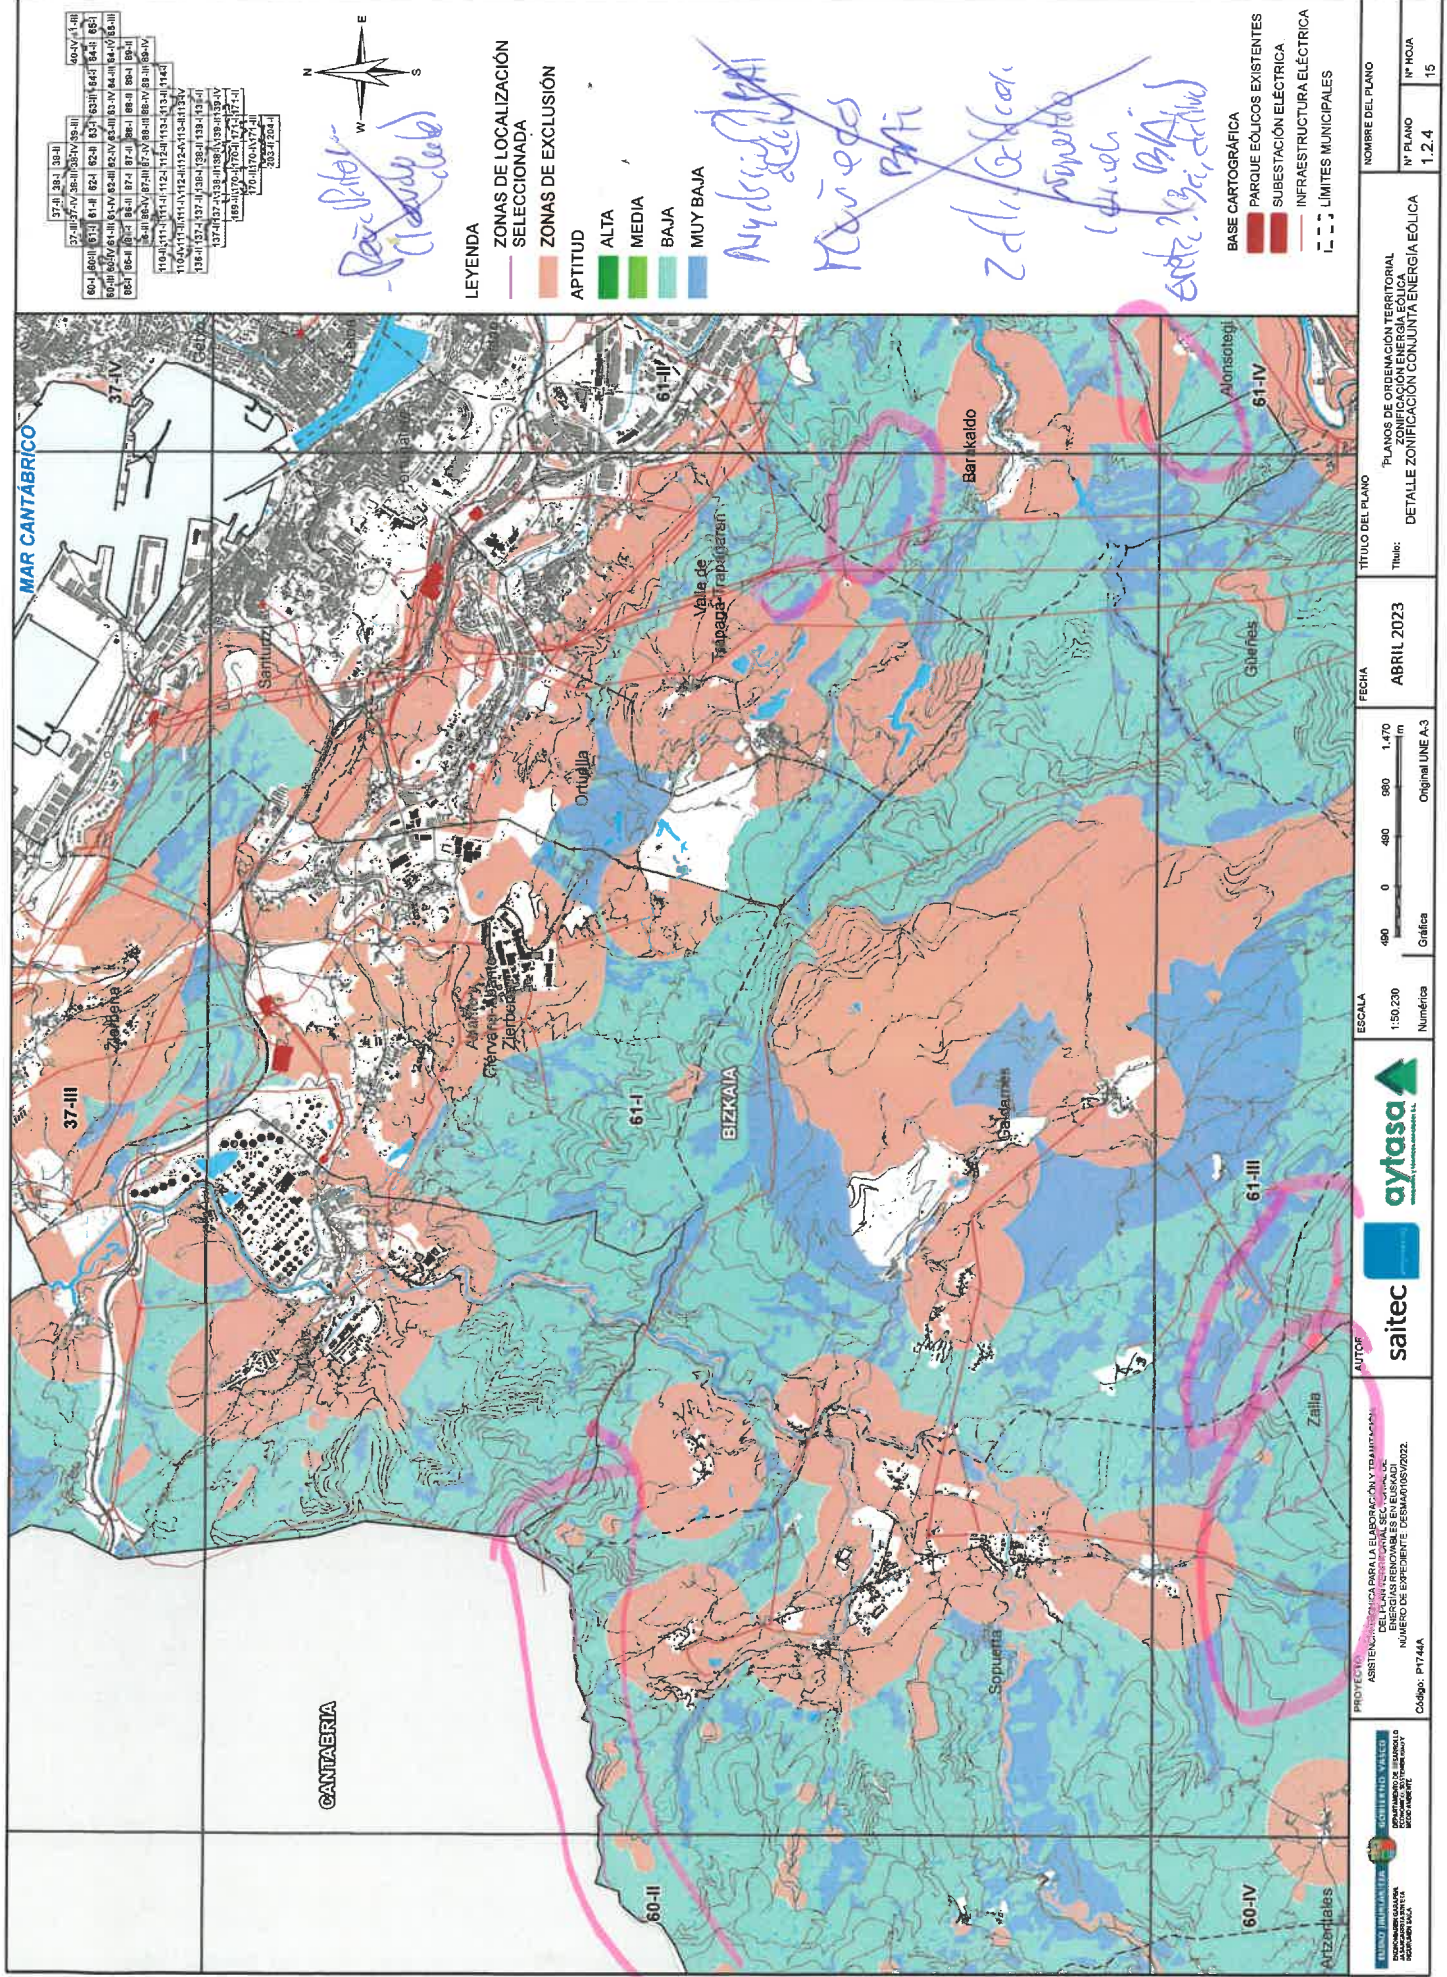

1741	1841	1941	2041	2141



- LEYENDA**
- ZONAS DE LOCALIZACIÓN SELECCIONADA
  - ZONAS DE EXCLUSIÓN
  - APTITUD
    - ALTA
    - MEDIA
    - BAJA
    - MUY BAJA

*Reserva*  
*Nivel*  
*Módulos*  
*PVI*  
*Zd de G. local*  
*Sopuerta*  
*Estr. 2.3.2.1, 2.3.2.2, 2.3.2.3*

- BASE CARTOGRÁFICA**
- PARQUE EÓLICOS EXISTENTES
  - SUBSTACIÓN ELÉCTRICA
  - INFRAESTRUCTURA ELÉCTRICA
  - LÍMITES MUNICIPALES

**PROYECTO:** ASISTENCIA TÉCNICA PARA ELABORACIÓN Y tramitación DEL PLAN DE ORDENACIÓN TERRITORIAL DE ZONIFICACIÓN ENERGÉTICA EÓLICA. NÚMERO DE EXPEDIENTE: 026840105/2022. Código: PT744A.

**AYTOSA** **SAITEC** **aytasa**


**ESCALA:** 1:50,230. **Gráfica:** Original 1:NE A3.

**FECHA:** ABRIL 2023


**TÍTULO DEL PLANO:** PLANOS DE ORDENACIÓN TERRITORIAL ZONIFICACIÓN ENERGÉTICA EÓLICA. **DETALLE ZONIFICACIÓN CONJUNTA ENERGÍA EÓLICA**

**NOMBRE DEL PLANO:** Nº PLANO 1.2.4, Nº HOJA 15

PLANO	ESTADO
1.1.1	RESERVADO
1.1.2	RESERVADO
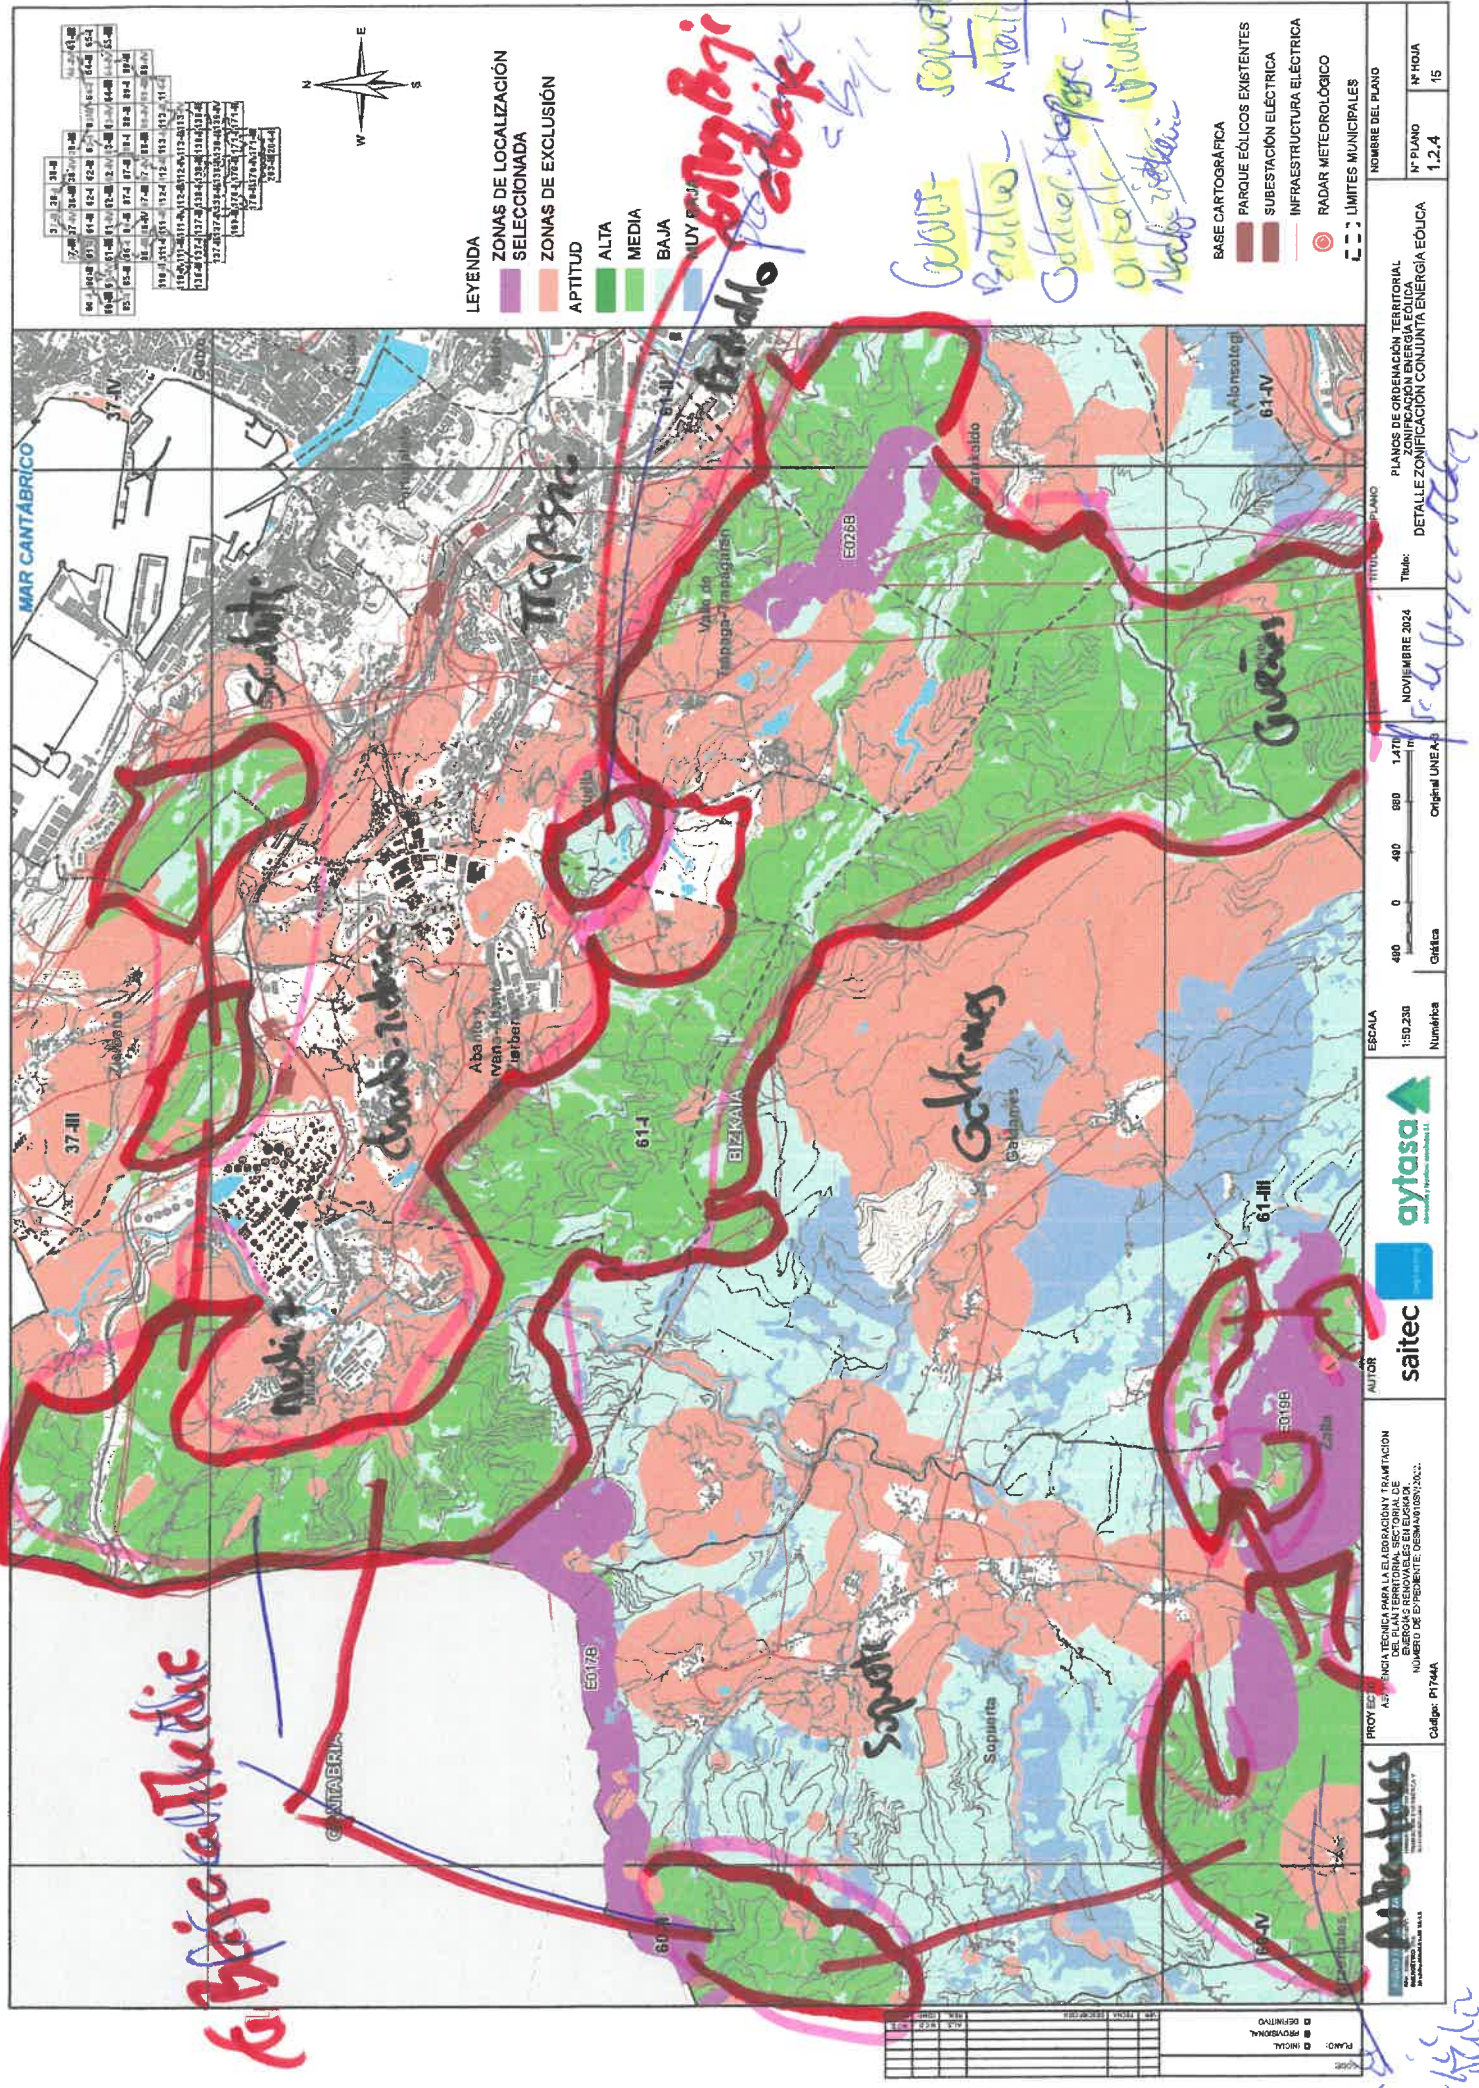

57-1	38-1	38-2	38-3	38-4

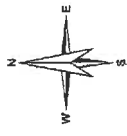

**LEYENDA**  
 ZONAS DE LOCALIZACIÓN SELECCIONADA  
 ZONAS DE EXCLUSIÓN  
 APTITUD

ALTA  
 MEDIA  
 BAJA

*Handwritten notes:*  
 Gaitorri - Sopuerta  
 Barrio - Artea  
 Gaitorri - Sopuerta  
 Orteaga - Sopuerta  
 Nabe - Sopuerta

- BASE CARTOGRAFICA
- PARQUE EÓLICOS EXISTENTES
- SUBESTACION ELECTRICA
- INFRAESTRUCTURA ELECTRICA
- RADAR METEOROLÓGICO
- LIMITES MUNICIPALES

NOMBRE DEL PLANO	
N° PLANO	N° HOJA
1.2.4	15

PLANOS DE ORDENACIÓN TERRITORIAL  
 DETALLE ZONIFICACIÓN CON UNTA ENERGÍA EÓLICA

TÍTULO DEL PLANO  
 Trak: NOVIEMBRE 2024

ESCALA  
 1:50.250

480 0 480 880 1.470  
 m  
 Original LINEA A3

Numérica  
 Gráfica



AUTOR

PROYECTO ASIGNACIÓN TÉCNICA PARA LA ELABORACIÓN Y TRAMITACIÓN DEL PLAN TERRITORIAL SECTORIAL DE ZONIFICACIÓN DE ENERGÍA EÓLICA. NÚMERO DE EXPEDIENTE OSMA/2023/242. Código: P1744A









HOJA Nº 22:




Montibar/Arbategi/Gerrikate - Berriz-Zornoza-Durango  
Ziarbe/Bolibar



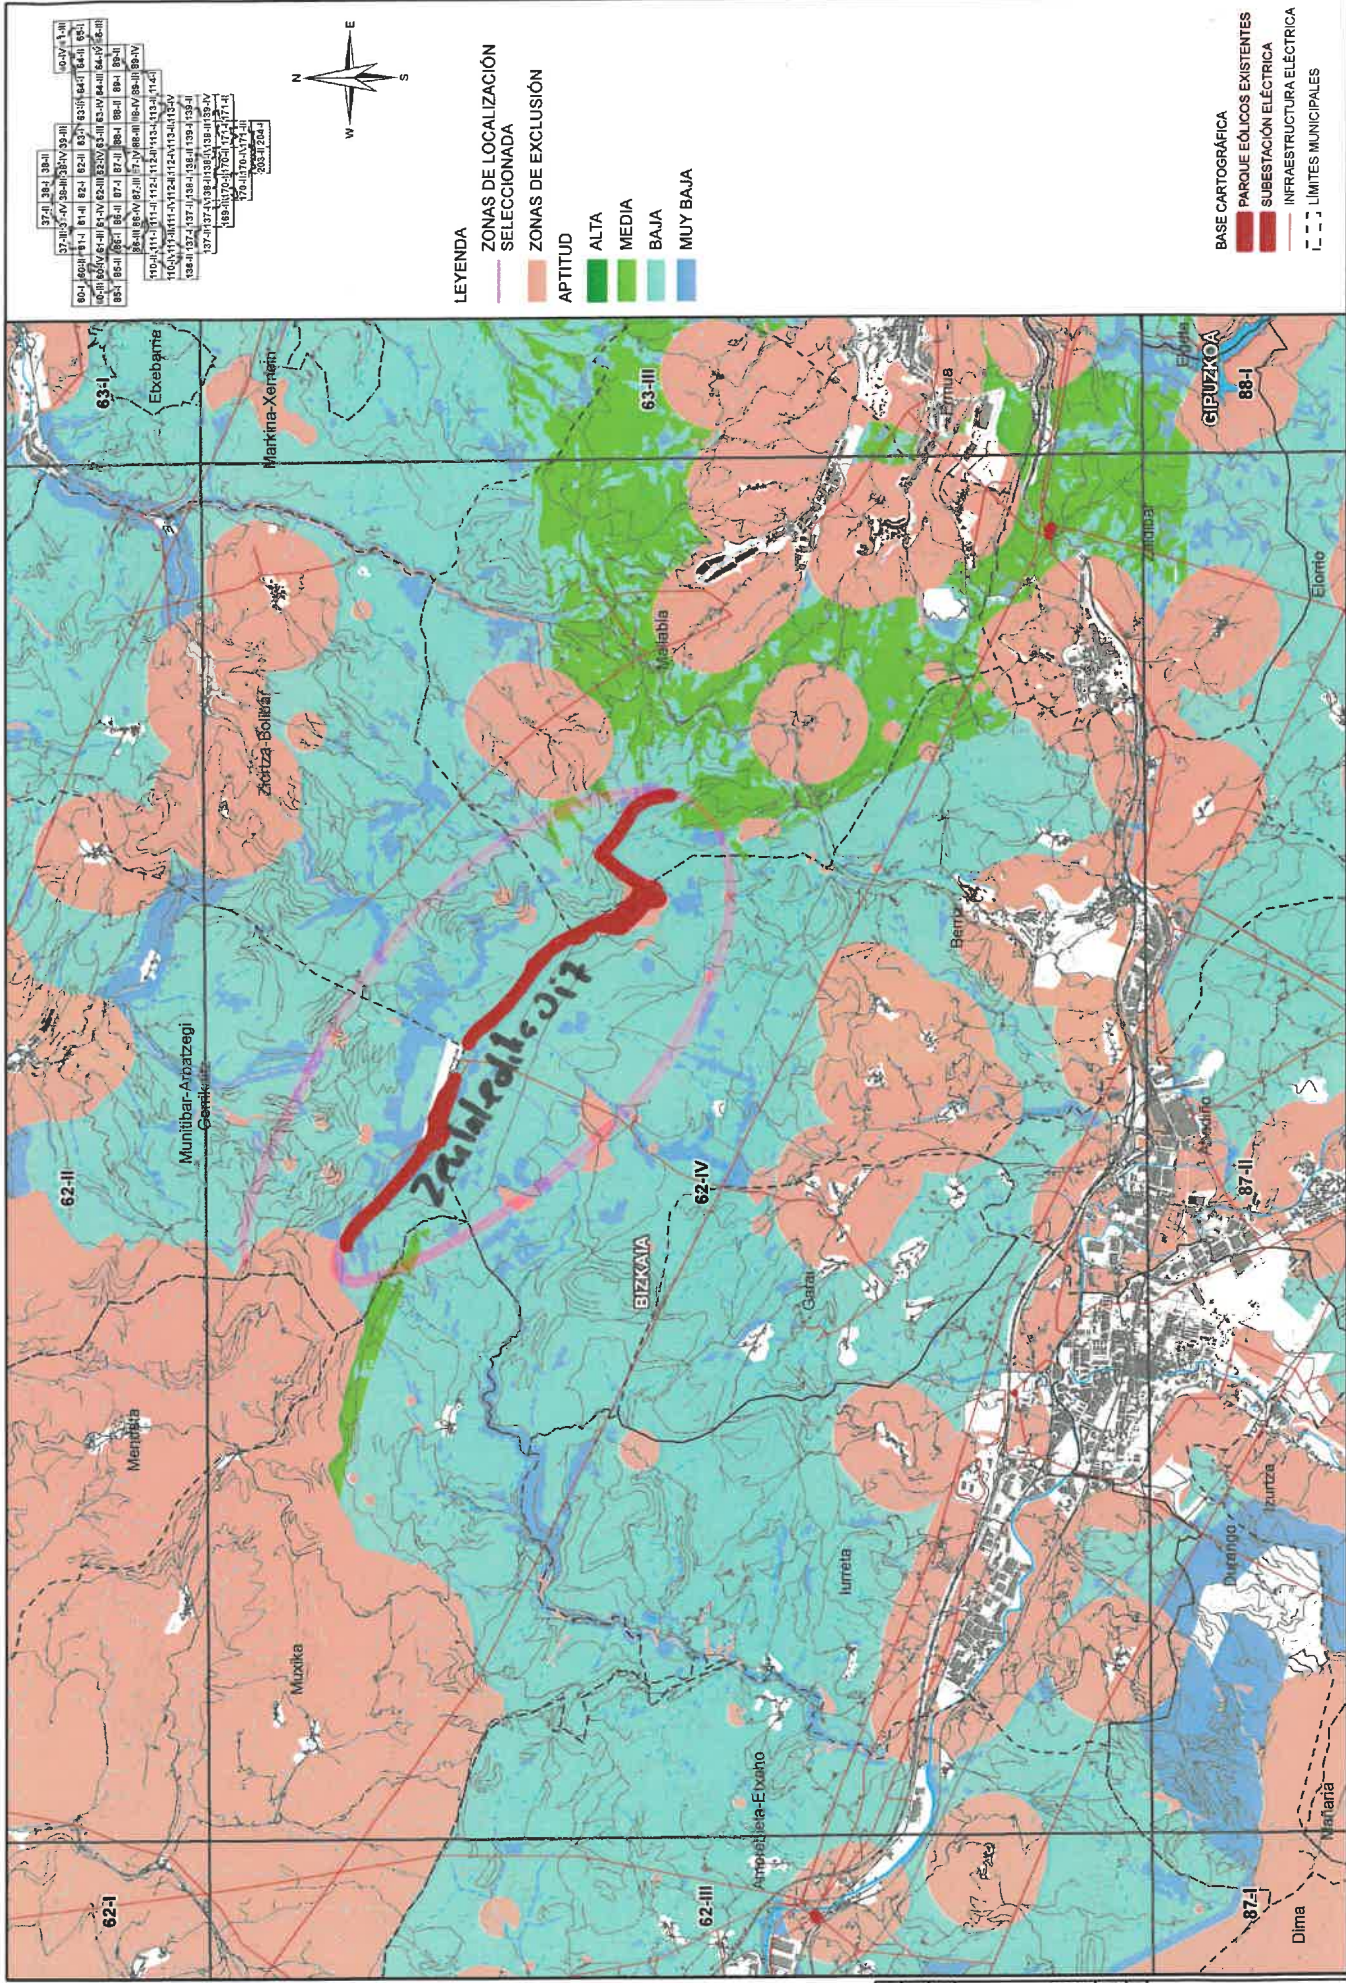


--------------

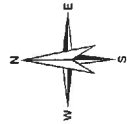

- LEYENDA**
- ZONAS DE LOCALIZACIÓN SELECCIONADA
  - ZONAS DE EXCLUSIÓN
  - APTITUD
    - ALTA
    - MEDIA
    - BAJA
    - MUY BAJA

- BASE CARTOGRÁFICA**
- PARQUE EÓLICOS EXISTENTES
  - SUBESTACIÓN ELÉCTRICA
  - INFRAESTRUCTURA ELÉCTRICA
  - LÍMITES MUNICIPALES



---	---




## HOJA Nº23:

1. - Aprobación inicial 2023
2. + Aprobación provisional 2024

MUTRIKU-DEBA-MENDARO-ELGOIBAR-  
ETXEBARRIA-MARKINA-AULESTI-MENDEXA

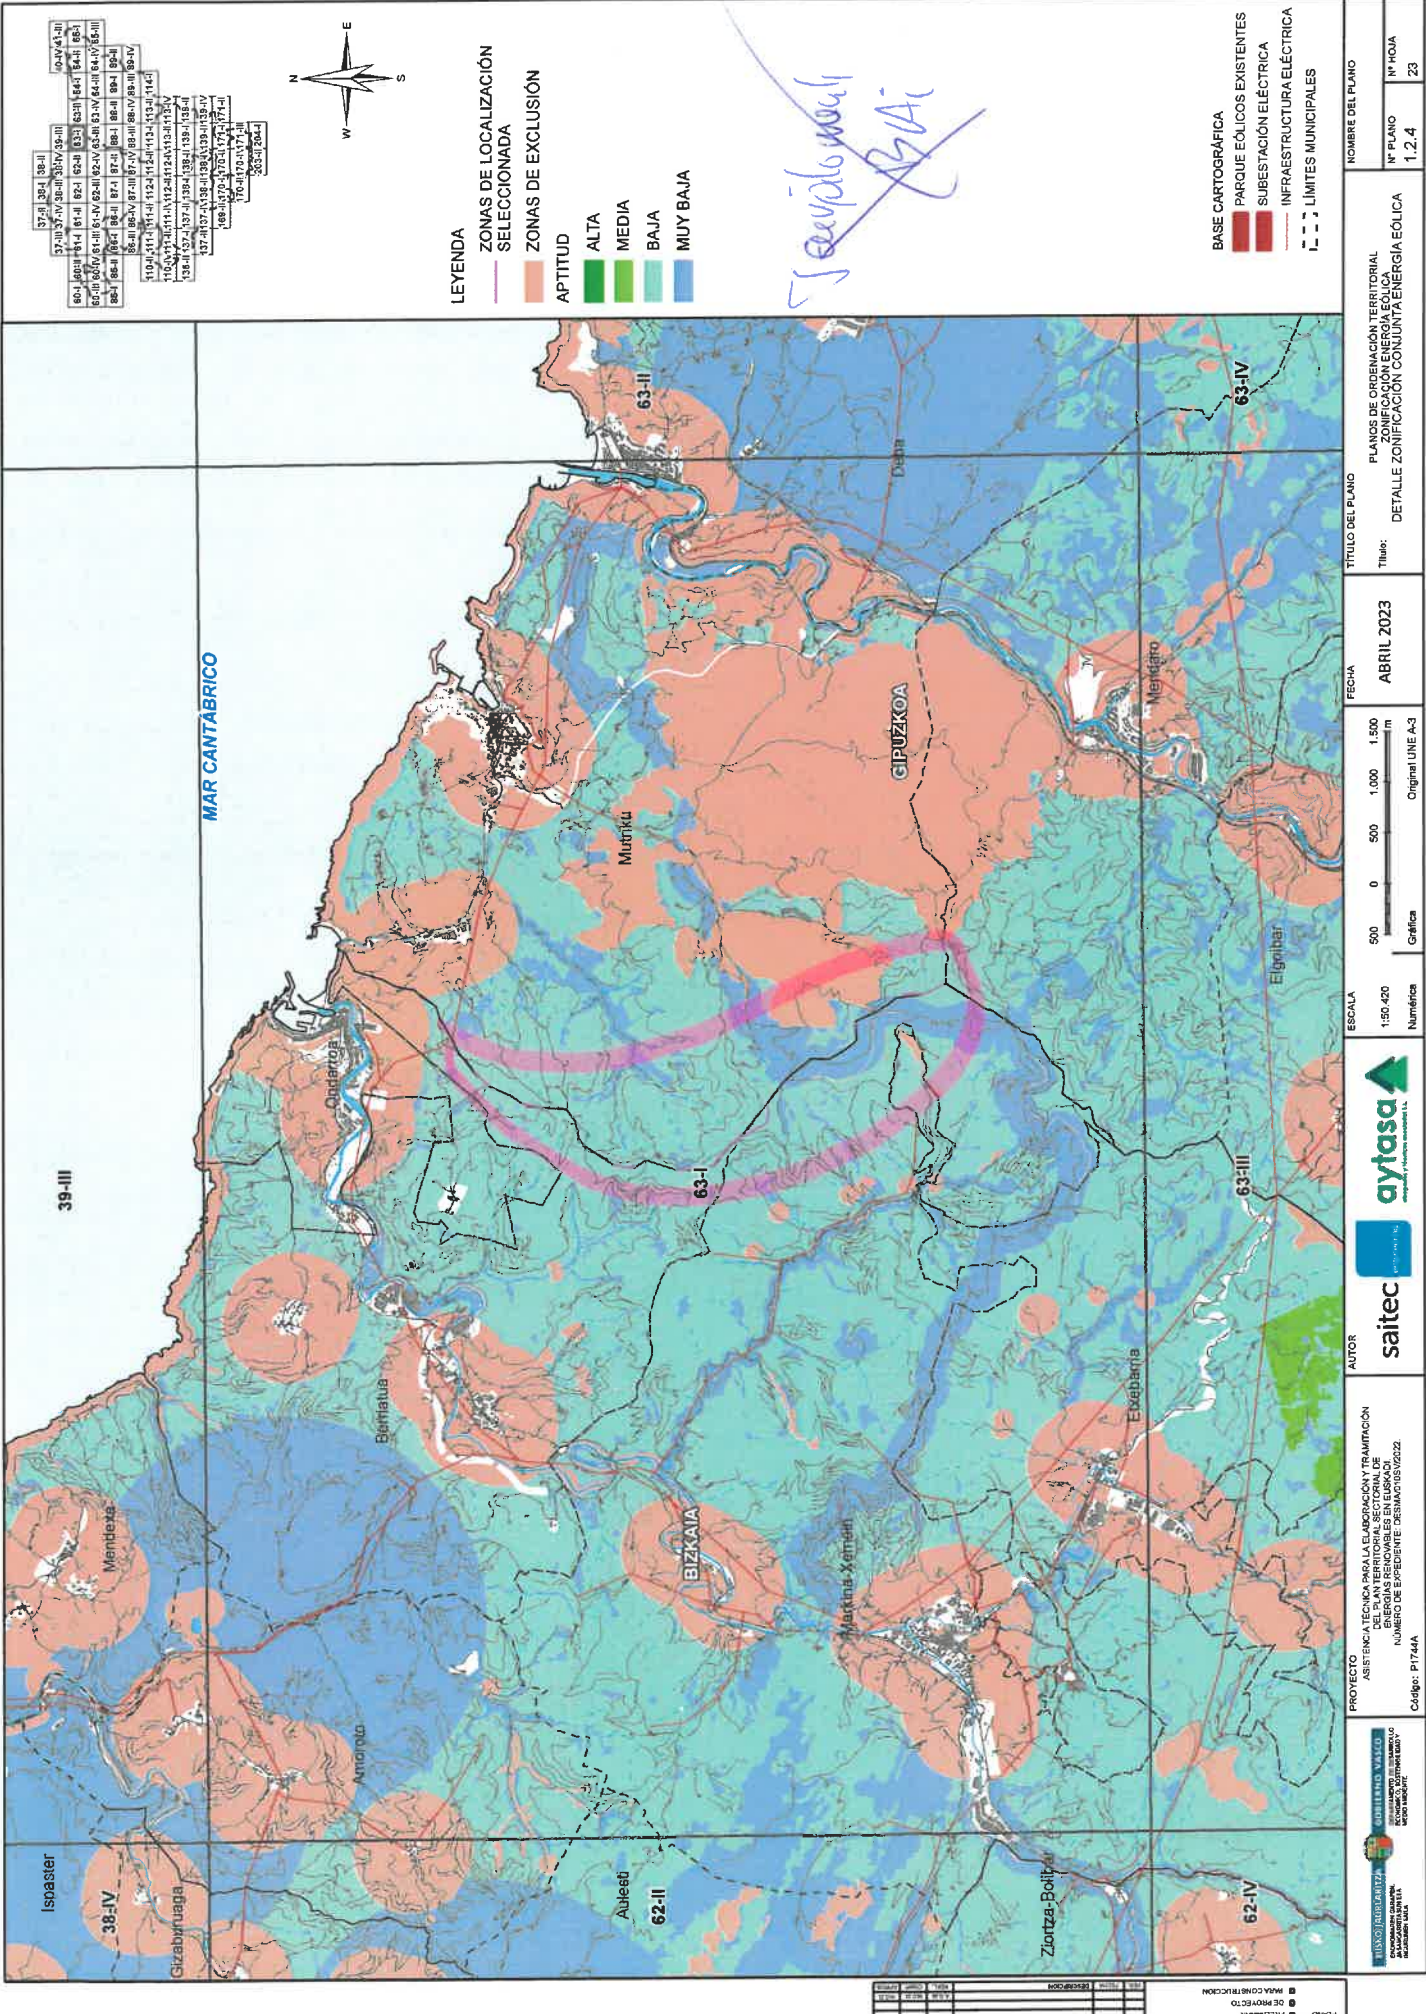

37-II	38-I	38-II	38-III	38-IV	39-I	39-II	39-III	39-IV

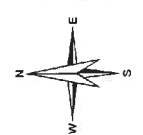

**LEYENDA**

**ZONAS DE LOCALIZACIÓN**

SELECCIONADA

**ZONAS DE EXCLUSIÓN**

APTITUD

ALTA

MEDIA

BAJA

MUY BAJA

*Jesús María Bai*

- BASE CARTOGRÁFICA**
- PARQUE EÓLICOS EXISTENTES
  - SUBESTACIÓN ELÉCTRICA
  - INFRAESTRUCTURA ELÉCTRICA
  - LIMITES MUNICIPALES











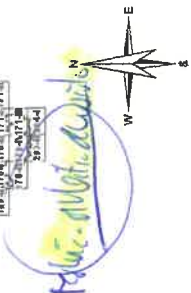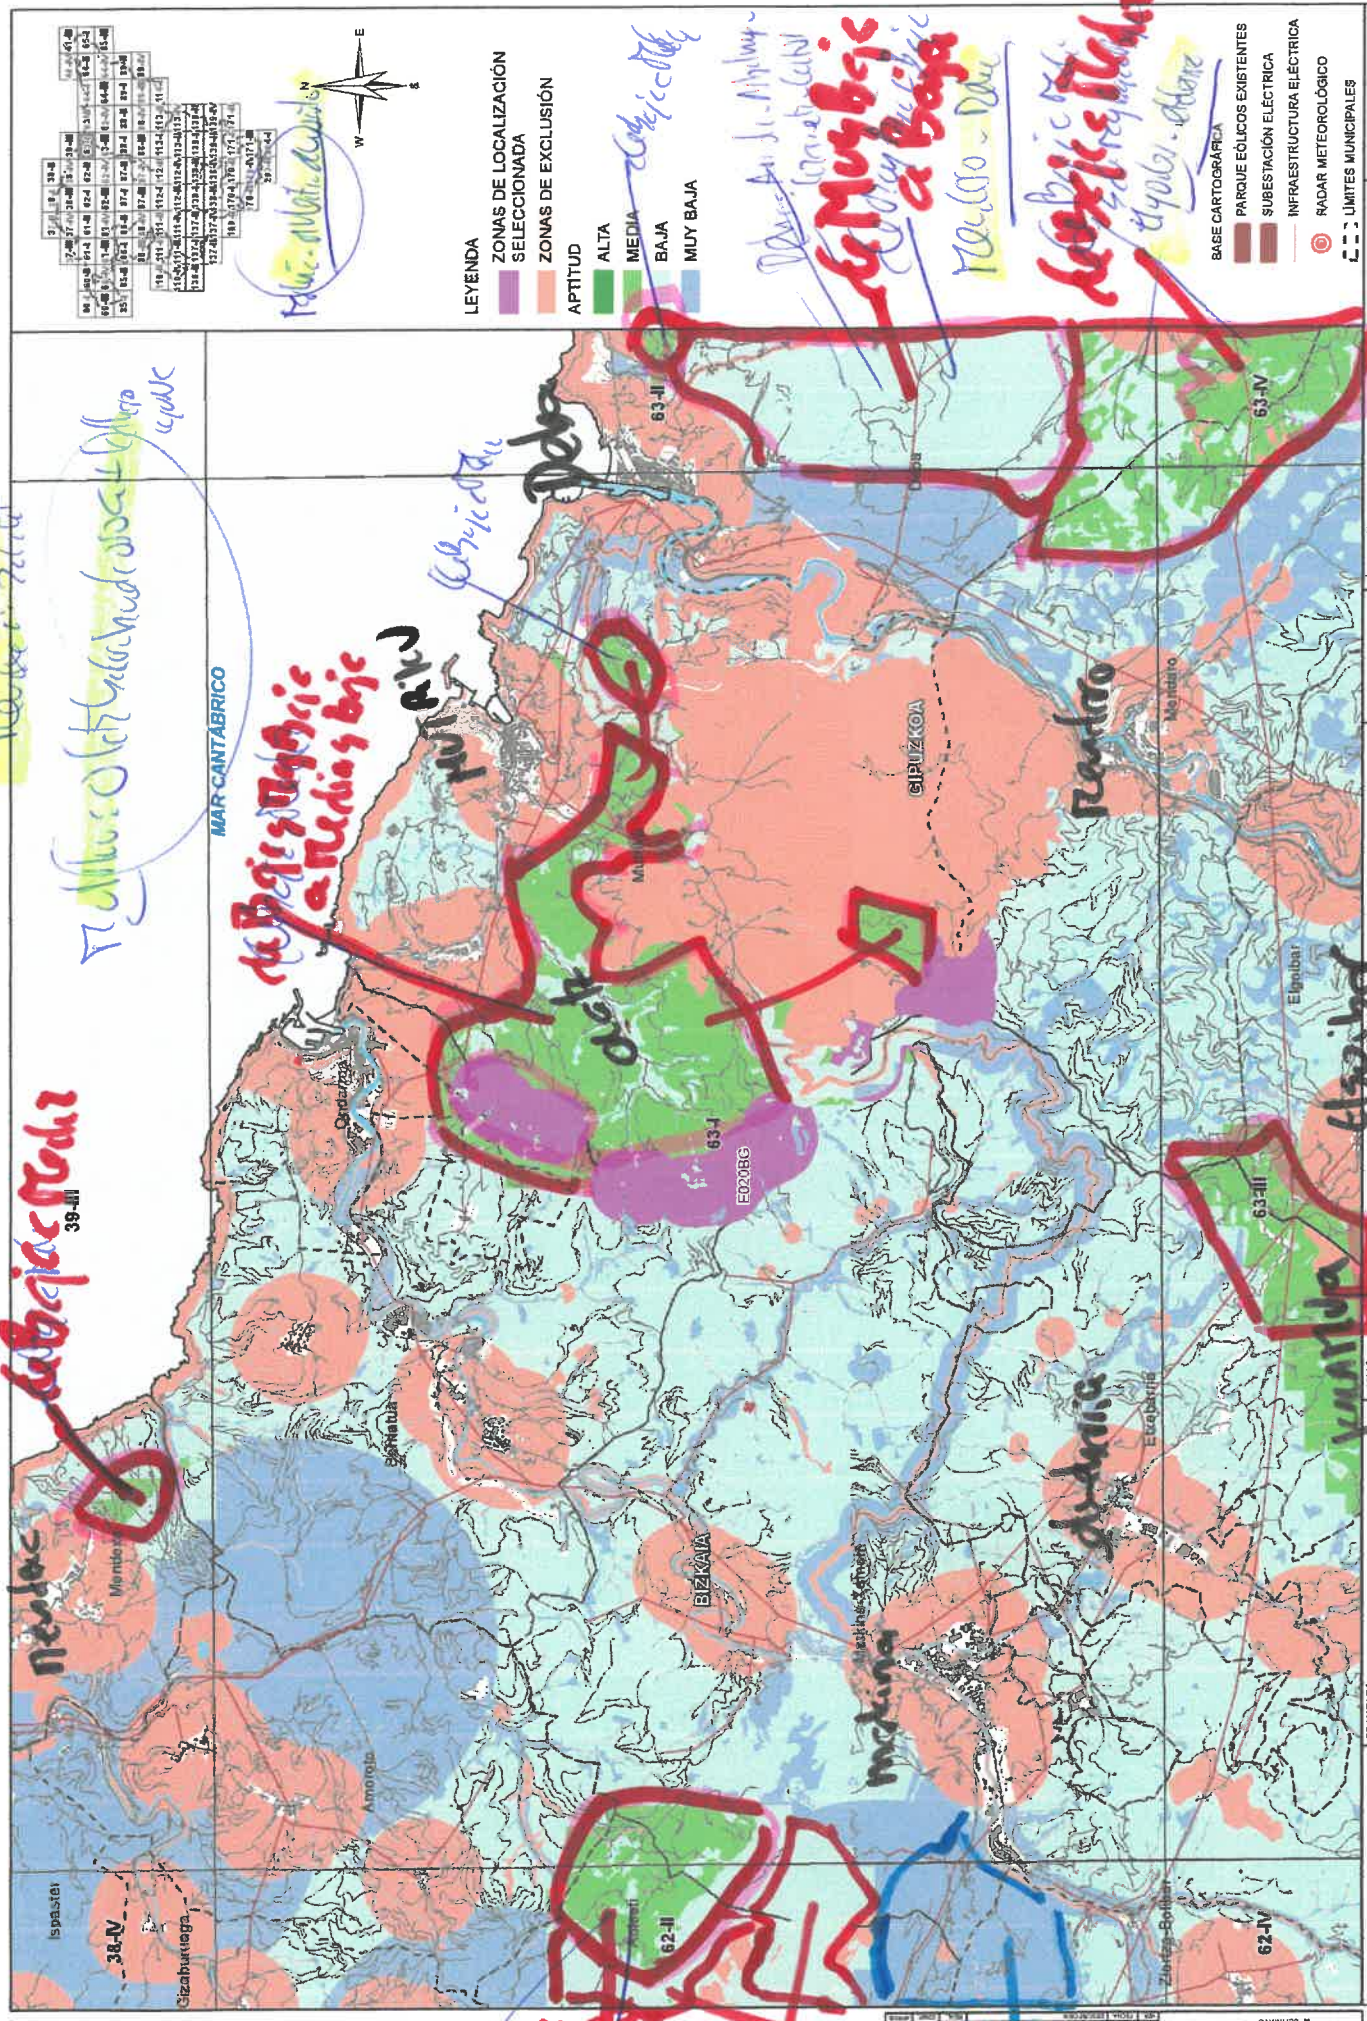

**LEYENDA**

**ZONAS DE LOCALIZACIÓN SELECCIONADA**

**ZONAS DE EXCLUSIÓN**

**APTITUD**

- ALTA
- MEDIA
- BAJA
- MUY BAJA

- BASE CARTOGRAFICA
- PARQUE EOLICOS EXISTENTES
- SUBESTACION ELECTRICA
- INFRAESTRUCTURA ELECTRICA
- RADAR METEOROLOGICO
- LIMITES MUNICIPALES





---	--	------------------------------------	---	--------------------------------------	---------------------------




<p>PLANO: <input type="checkbox"/> INCL. <input type="checkbox"/> PROVISIONAL <input type="checkbox"/> DEFINITIVO</p>	<table border="1"> <tr> <th>NO.</th> <th>FECHA</th> <th>DESCRIPCIÓN</th> <th>ELABORADO POR</th> </tr> <tr> <td> </td> <td> </td> <td> </td> <td> </td> </tr> <tr> <td> </td> <td> </td> <td> </td> <td> </td> </tr> </table>	NO.	FECHA	DESCRIPCIÓN	ELABORADO POR								
NO.	FECHA	DESCRIPCIÓN	ELABORADO POR										

HOJA Nº 24:

1o - Aprobación inicial 2023  
2o + Aprobación provisional 2024

DEBA / ITZIAR - MENDARO - ZESTOA -  
AIA - AIZARNAZABAL


137-II	138-II	139-II

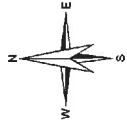

- LEYENDA**
- ZONAS DE LOCALIZACIÓN SELECCIONADA
  - ZONAS DE EXCLUSIÓN
  - APTITUD
    - ALTA
    - MEDIA
    - BAJA
    - MUY BAJA

*Accelutz*  
*SAI*

- BASE CARTOGRÁFICA**
- PARQUE EÓLICOS EXISTENTES
  - SUBESTACIÓN ELÉCTRICA
  - INFRAESTRUCTURA ELÉCTRICA
  - LÍMITES MUNICIPALES

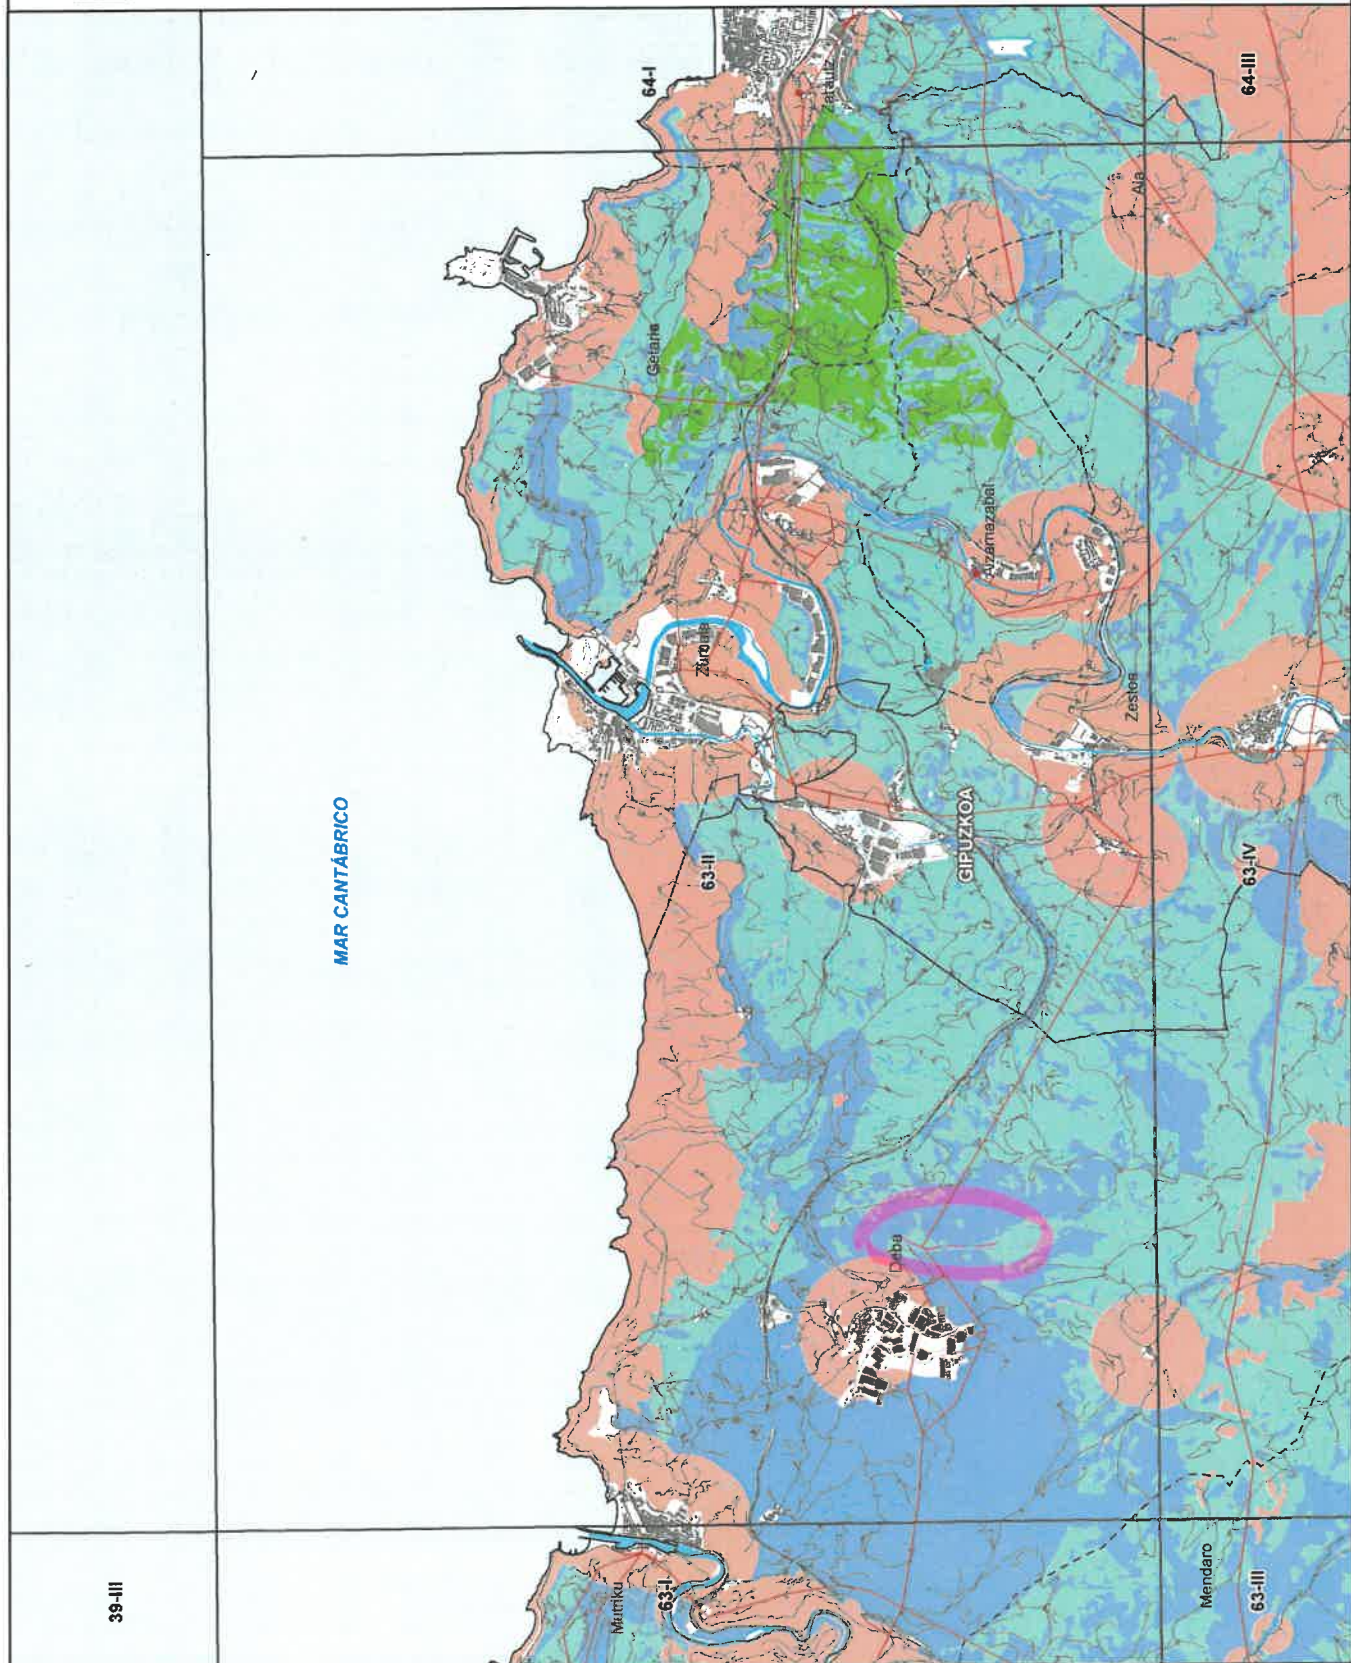

<b>PROYECTO</b> ASISTENCIA TÉCNICA PARA LA ELABORACIÓN Y TRANSMISIÓN DEL PLAN TERRITORIAL SECTORIAL DE ENERGÍAS RENOVABLES EN EL SUPLENIMIENTO DE EXPEDIENTE URBANÍSTICO 0000222 Código: P1744A	<b>AUTOR</b> 	<b>ESCALA</b> 1:50.460 Numérica	<b>FECHA</b> ABRIL 2023	<b>TÍTULO DEL PLANO</b> PLANOS DE ORDENACIÓN TERRITORIAL PARA LA ELICCIÓN Y ZONIFICACIÓN CON UNIDAD ENERGIA EÓLICA DETALLE ZONIFICACIÓN CON UNIDAD ENERGIA EÓLICA	<b>NOMBRE DEL PLANO</b>	
					Nº PLANO 1.2.4	Nº HOJA 24

PLANO	PRELIMINAR	DE PROYECTO	PARA CONSTRUCCIÓN
CODE			





HOJA Nº 25:

1º - Aprobación unid. 2023

2º + Aprobación praxis unid. 2024

EXEBARRIA - MARKINA - ELGOIBAR - EIBAR -  
SORALUZE - BERGARA - AZKOITIA - NENDRO - DEBA





# HOJA Nº 26:


1.º - Aprobación inicial 2013

2.º - Aprobación provisional 2024

DEBA / IZUAR / ENDOIA - MENDARO

ZESTOA - AZKOITIA - ELGOIBAR - BERGARA,

AIA - ERREAL - BEIZAMA

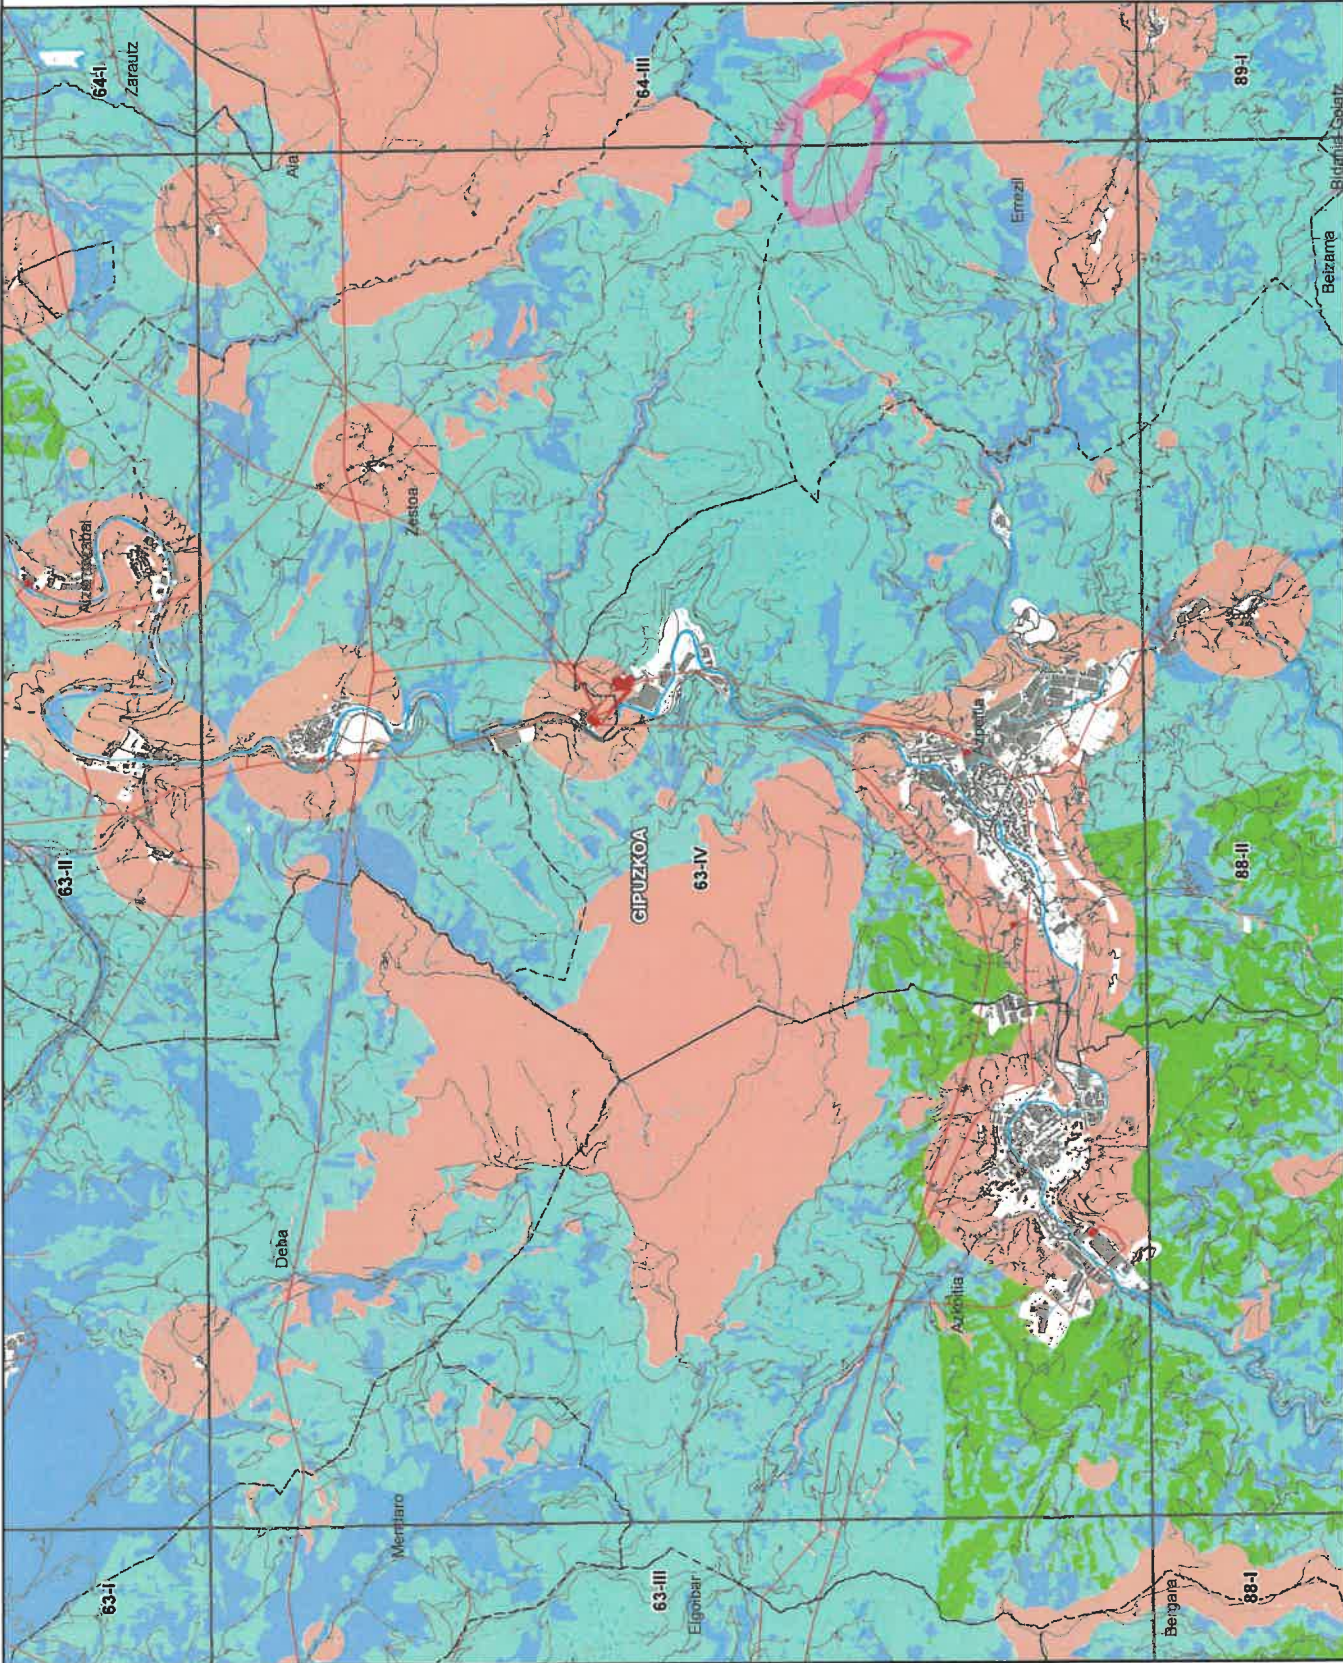

37.01.1821	188-1
37.01.1822	188-1
- LEYENDA**
- ZONAS DE LOCALIZACIÓN SELECCIONADA (Red line)
  - ZONAS DE EXCLUSIÓN (Orange area)
  - APTITUD
    - ALTA (Dark Green)
    - MEDIA (Light Green)
    - BAJA (Light Blue)
    - MUY BAJA (Dark Blue)


- BASE CARTOGRAFICA**
- PARQUE EÓLICOS EXISTENTES (Red rectangle)
  - SUBSTACIÓN ELÉCTRICA (Red rectangle)
  - INFRAESTRUCTURA ELÉCTRICA (Red line)
  - LIMITES MUNICIPALES (Dashed line)

PLANO	■ PLUMAS
■ DE PROYECTO	
■ PARA CONSTRUCCION	

PROYECTO ASISTENCIA TÉCNICA PARA LA ELABORACIÓN Y EMISIÓN DEL PLAN TERRITORIAL SECTORIAL DE ENERGÍAS RENOVABLES EN EL ESTADO. NÚMERO DE EXPEDIENTE Y DESAMOROSIV. 2022. Código: P1744A	AUTOR 	ESCALA 1:50.560 Original UNE-A-3	FECHA ABRIL 2023	TÍTULO DEL PLANO PLANOS DE ORDENACIÓN TERRITORIAL ZONIFICACIÓN ENERGÍA EÓLICA DETALLE ZONIFICACIÓN CONJUNTA ENERGÍA EÓLICA	NOMBRE DEL PLANO N° PLANO 1.2.4 N° HOJA 26
	LOGOS:	ESCALA: 500, 1000, 1500 m	FECHA: ABRIL 2023	TÍTULO DEL PLANO: PLANOS DE ORDENACIÓN TERRITORIAL ZONIFICACIÓN ENERGÍA EÓLICA DETALLE ZONIFICACIÓN CONJUNTA ENERGÍA EÓLICA	NOMBRE DEL PLANO: N° PLANO 1.2.4 N° HOJA 26

*Sanon PAMI*




# HOJAN<sup>o</sup> 29<sup>o</sup>

1<sup>o</sup> - Aprobación ciudad 2023

2<sup>o</sup> - Aprobación provincial 2024

- AIA - ASTEASU - ERREIL - BIDANIA/GOITZ -  
ALKIZA - TOGSA - IRURA - VILLABONA - IBARRA -  
USURBIL - ZIZURKIL

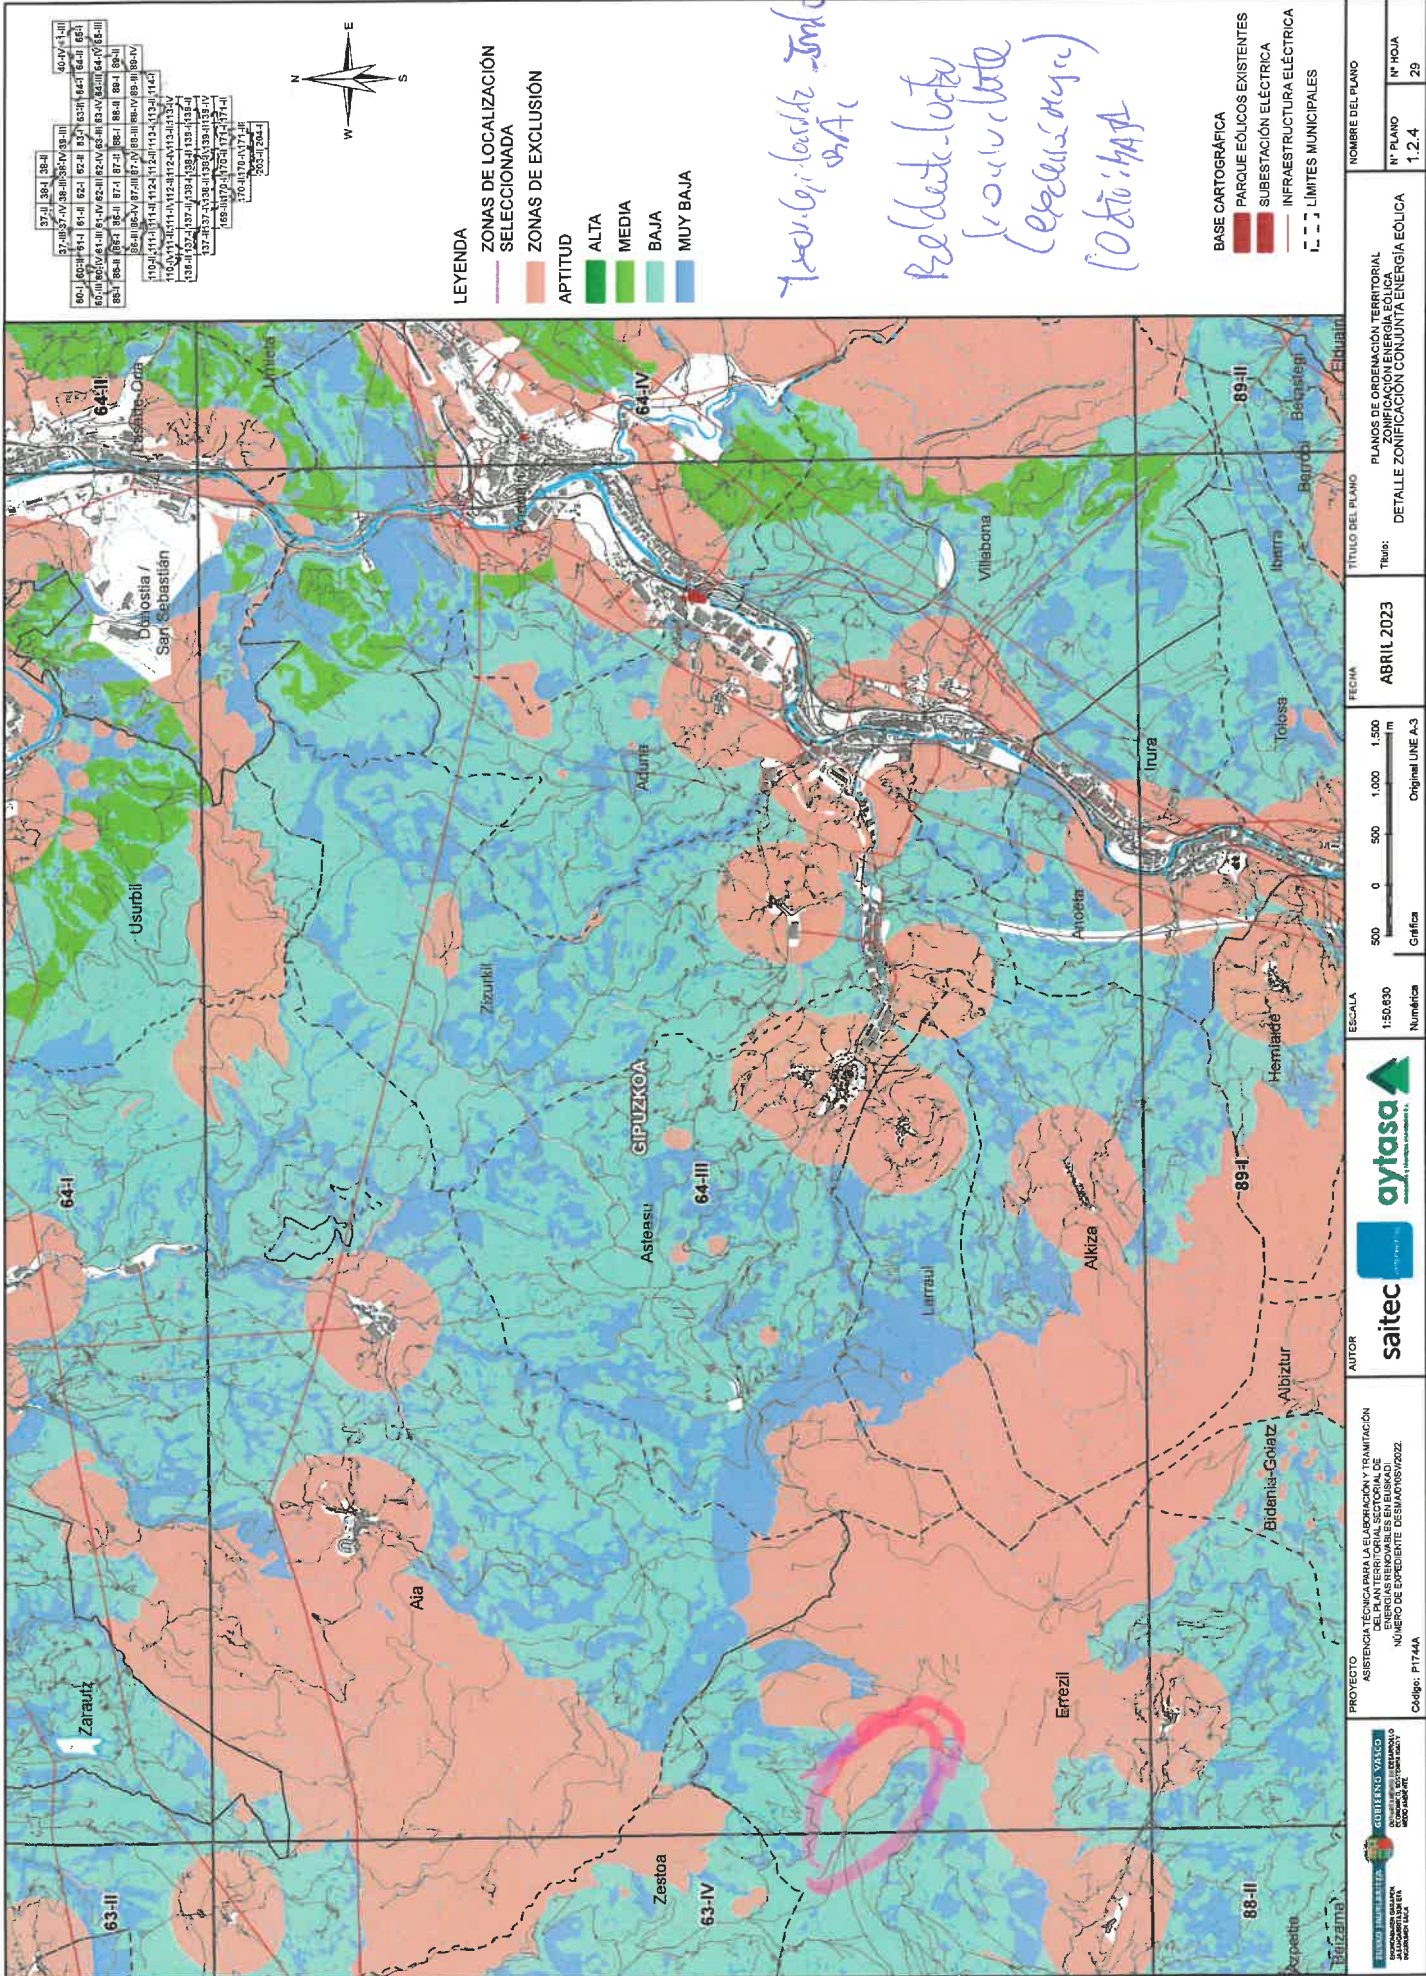


37-II	38-I	38-II	37-III	37-IV	38-III	38-IV	39-I	39-II

PLANOS  
 ■ PRELIMINAR  
 ■ DE PROYECTO  
 ■ REALIZACIÓN

GOBIERNO VASCO DEPARTAMENTO DE ENERGÍA Y SOSTENIBILIDAD DIRECCIÓN GENERAL DE ENERGÍA Y SOSTENIBILIDAD	saitec SISTEMAS DE INFORMACIÓN TERRITORIAL	aytas SISTEMAS DE INFORMACIÓN TERRITORIAL	TÍTULO DEL PLANO PLANOS DE ORDENACIÓN TERRITORIAL PARA LA ELABORACIÓN Y TRANSMISIÓN DEL PLAN TERRITORIAL SECTORIAL DE ENERGÍA EÓLICA DE GIPUZKOA NÚMERO DE EXPEDIENTE DESAMARCO2022	NOMBRE DEL PLANO N° PLANO 1.2.4	N° HOJA 29
			FECHA ABRIL 2023	DETALLE ZONIFICACIÓN CON JUNTA ENERGÍA EÓLICA	

PROYECTO  
 ASISTENCIA TÉCNICA PARA LA ELABORACIÓN Y TRANSMISIÓN  
 DEL PLAN TERRITORIAL SECTORIAL DE  
 ENERGÍA EÓLICA DE GIPUZKOA  
 NÚMERO DE EXPEDIENTE DESAMARCO2022  
 Código: P1744A


ESCALA  
 1:50.000  
 Numérica

GRÁFICA  
 Original LINE A-3





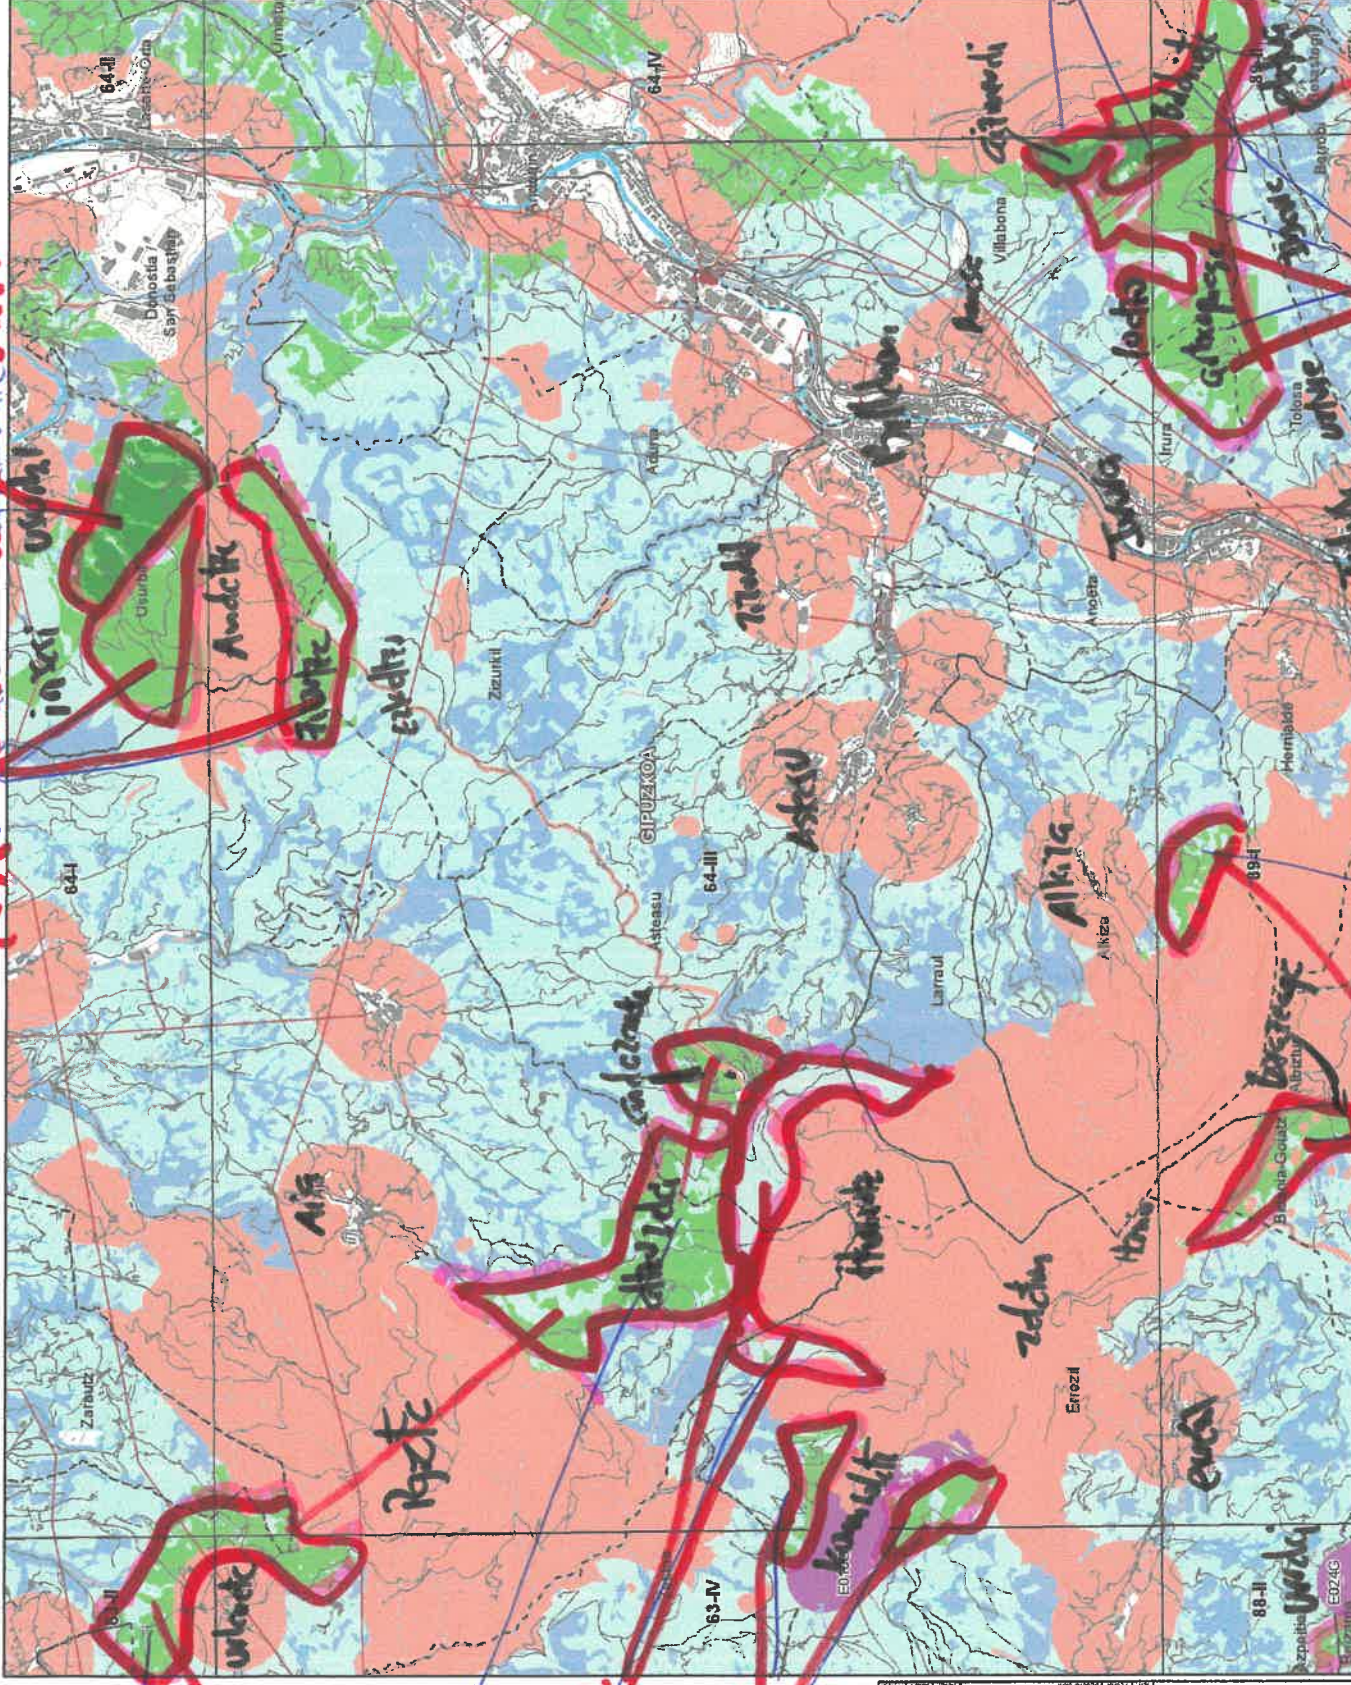


**LEYENDA**  
 ZONAS DE LOCALIZACIÓN SELECCIONADA  
 ZONAS DE EXCLUSIÓN  
 APTITUD  
 ALTA  
 MEDIA  
 BAJA  
 MUY BAJA














HOJA Nº 30:


1.- Aprobación inicial 2023 (~~11/07/2023~~)

2.- Aprobación provisional 2024

---

VILLABONA - TOGOSA - EQUAIN - ELDUA (Basotxi) -  
URNIETA - HERANANI (M606A)

---

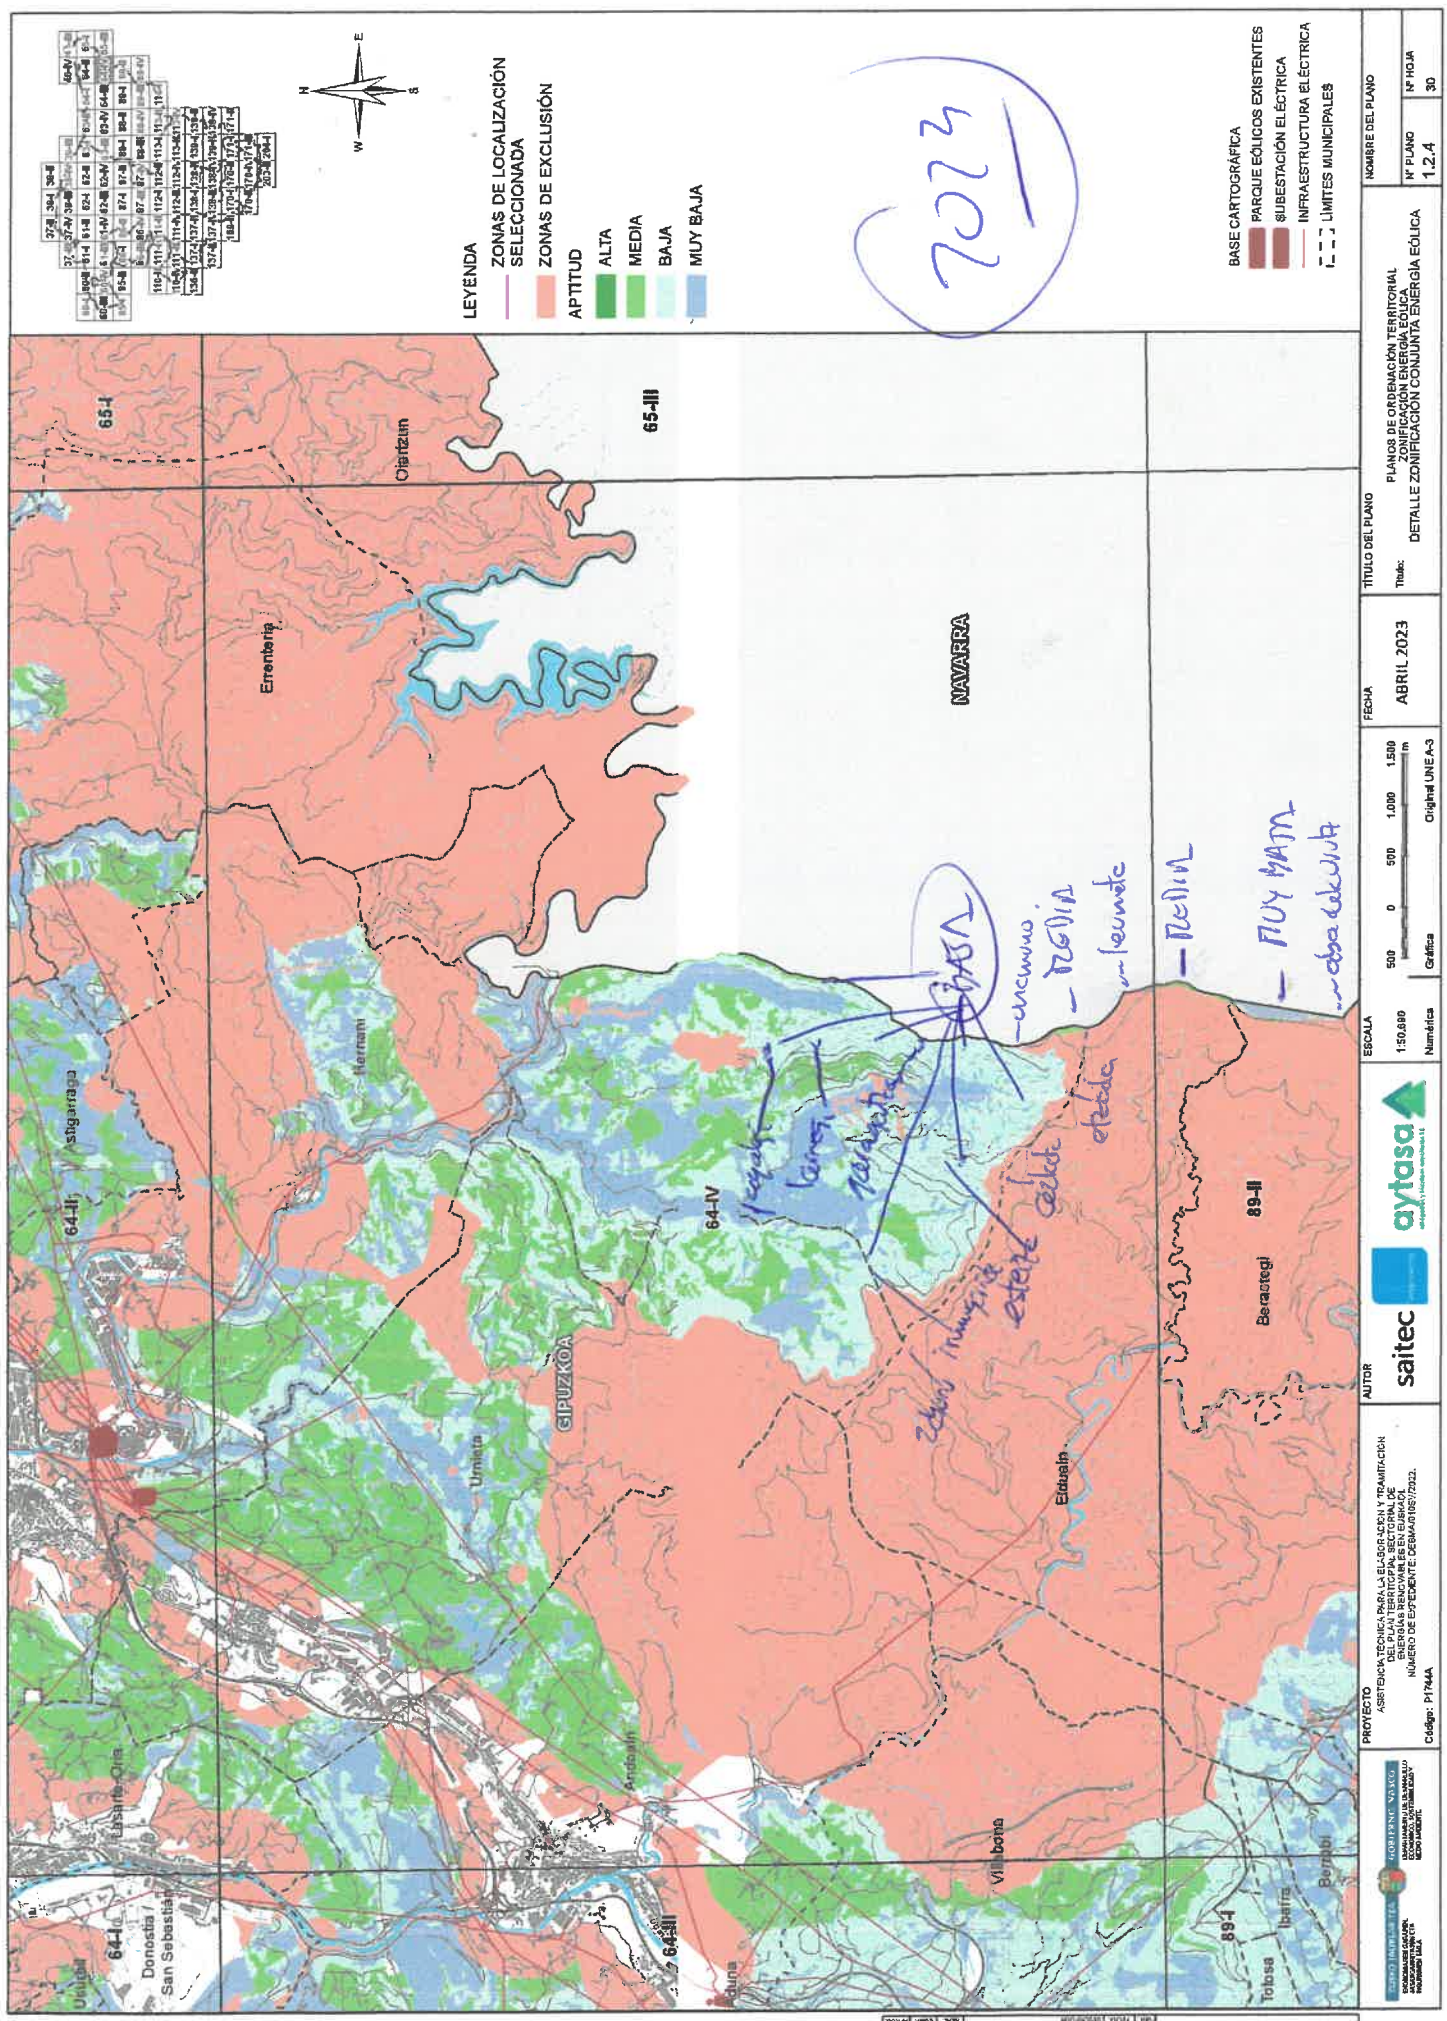

**LEYENDA**

**ZONAS DE LOCALIZACIÓN SELECCIONADA**

**ZONAS DE EXCLUSIÓN**

**APTITUD**

ALTA

MEDIA

BAJA

MUY BAJA

BASE CARTOGRAFICA

PARQUE EOLICOS EXISTENTES

SUBESTACION ELECTRICA


INFRAESTRUCTURA ELECTRICA

LIMITES MUNICIPALES

7023

PLANOS DE OPERACION TERRITORIAL ZONIFICACION ENERGIA EOLICA DETALLE ZONIFICACION CONJUNTA ENERGIA EOLICA	TITULO DEL PLANO Tramo:	FECHA ABRIL 2023	ESCALA 1:50.000 Numérica	GRÁFICA Original UNE-A-3	NOMBRE DEL PLANO Nº PLANO Nº HOJA
					1.2.4 30
PROYECTO ASISTENCIA TÉCNICA PARA LA ELABORACIÓN Y TRANSMISIÓN DE ENERGIAS RENOVABLES EN CURSOS DE NÚMERO DE EXPEDIENTE: DEBAM/05/7322. Código: P1744		AUTOR <b>saitec</b>			


PLANOS ■ PRELIMINAR ■ EN PROYECTO ■ PARA CONSULTA	Nº. HOJA 1.2.4	Nº. PLANOS 30
--	-------------------	------------------

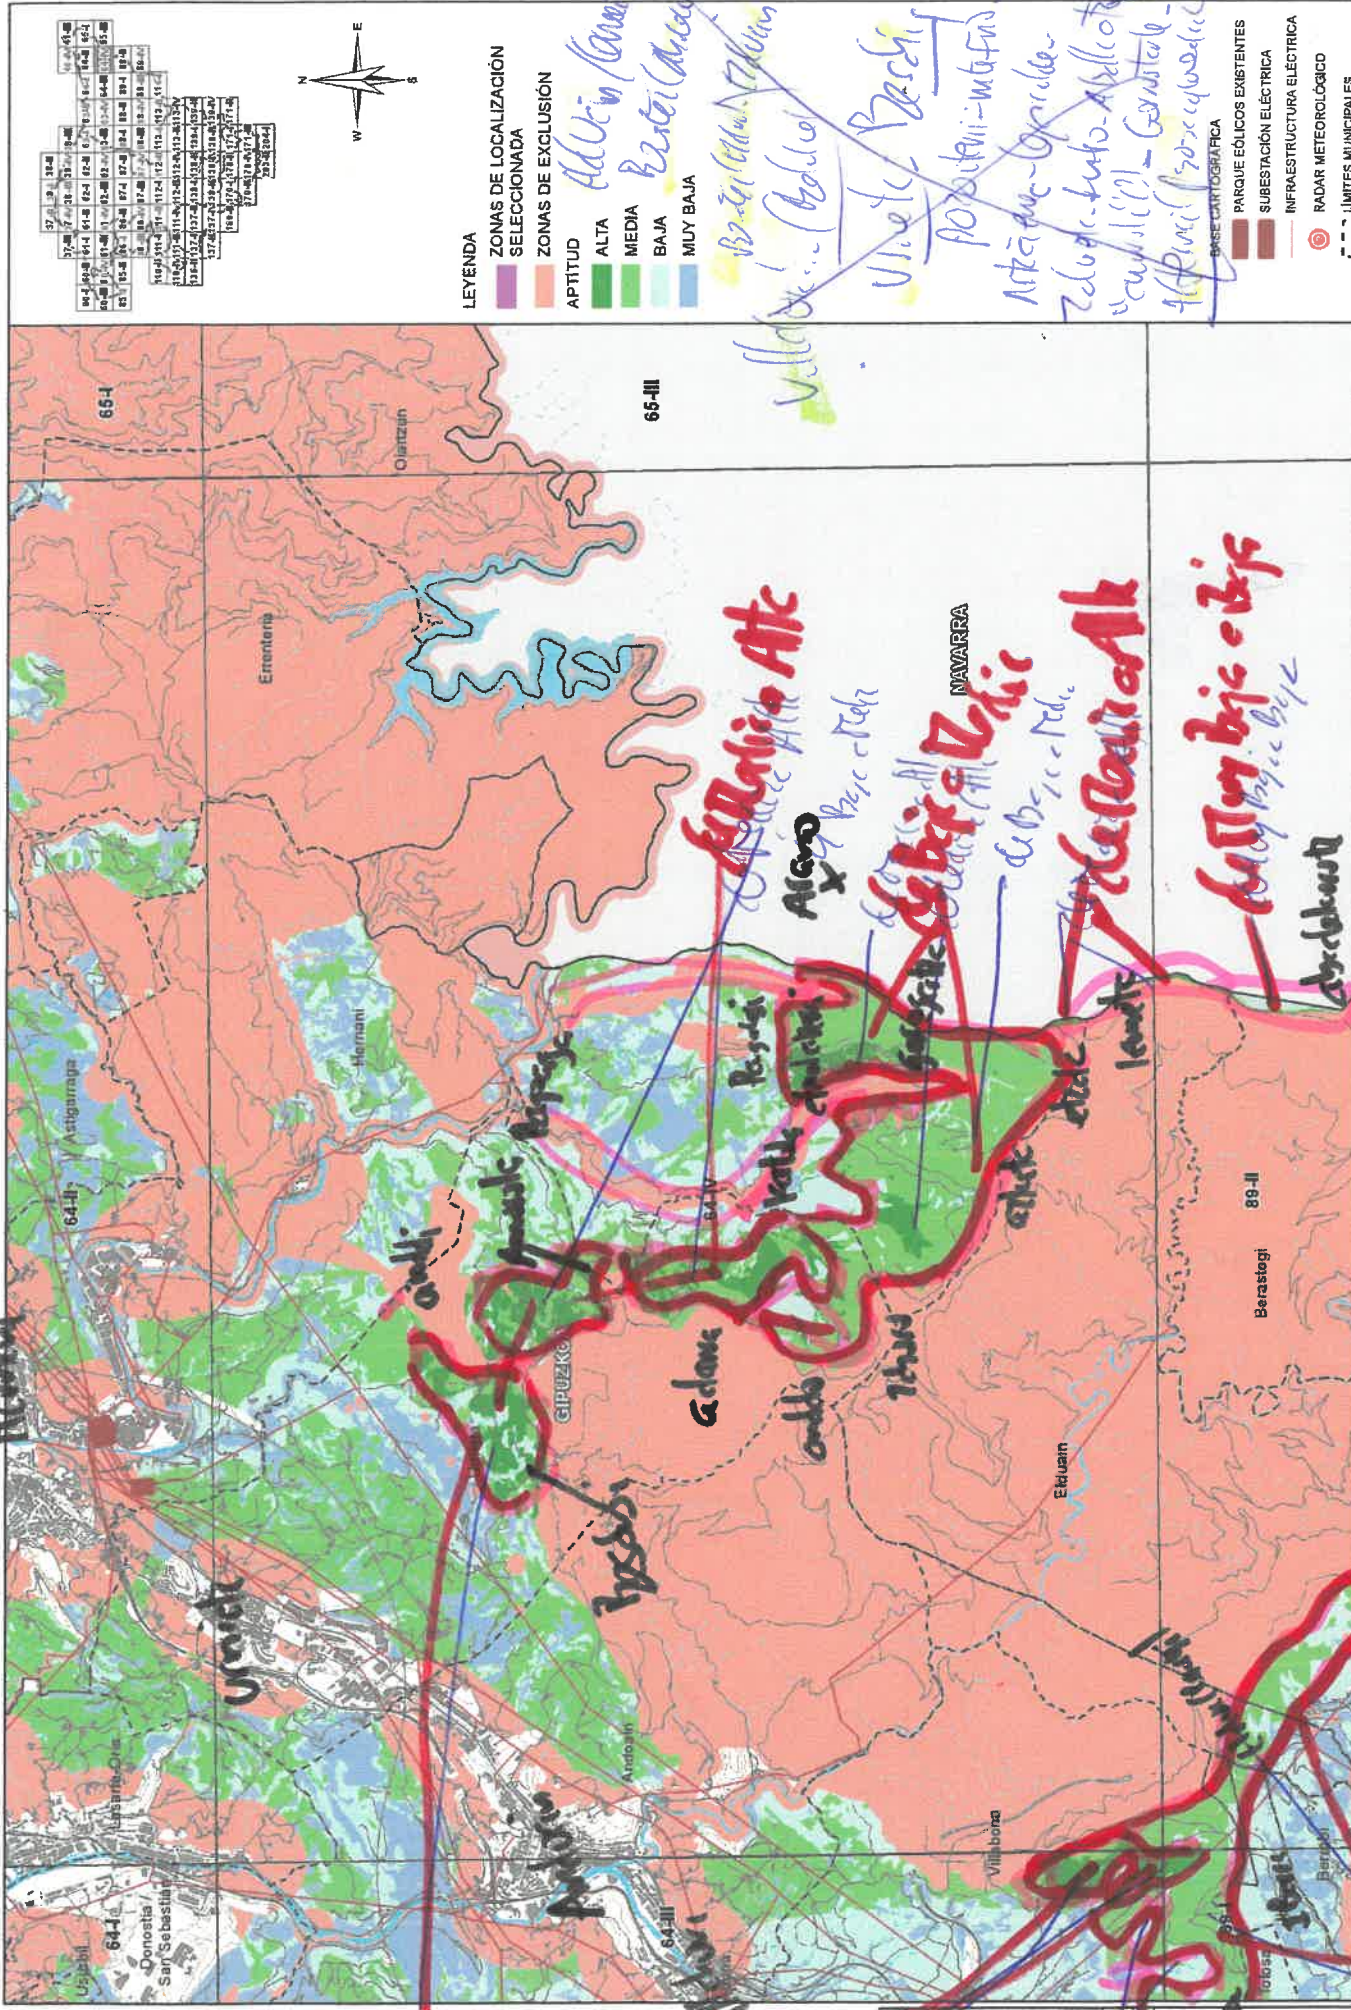

PROYECTO ASISTENTE TÉCNICO Calle: IF174A	AUTOR saitec	ESCALA 1:50.000 Numérica	FECHA NOVIEMBRE 2024	TÍTULO DEL PLANO	PÍRAMIDE DE ORDENACIÓN TERRITORIAL ZONIFICACIÓN ENERGÍA EÓLICA DETALLE ZONIFICACIÓN CON JUNTA ENERGÍA EÓLICA	Nº PLANO	Nº HOJA
				Trámite:	1.2.4	30	



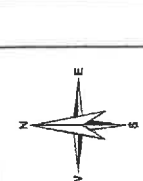

**LEYENDA**  
 ZONAS DE LOCALIZACIÓN SELECCIONADA  
 ZONAS DE EXCLUSIÓN  
 APTITUD  
 ALTA  
 MEDIA  
 BAJA  
 MUY BAJA

Addición (seleccionado)  
 Excluido (seleccionado)  
 Base Cartográfica  
 Parque Eólicos Existentes  
 Subestación Eléctrica  
 Infraestructura Eléctrica  
 Radar Meteorológico  
 Límites Municipales


Hoja N°31:


1.º - Apobcos-miriz 2023

2.º + Apobcos-praviz. 2024


Ocartun - Irun



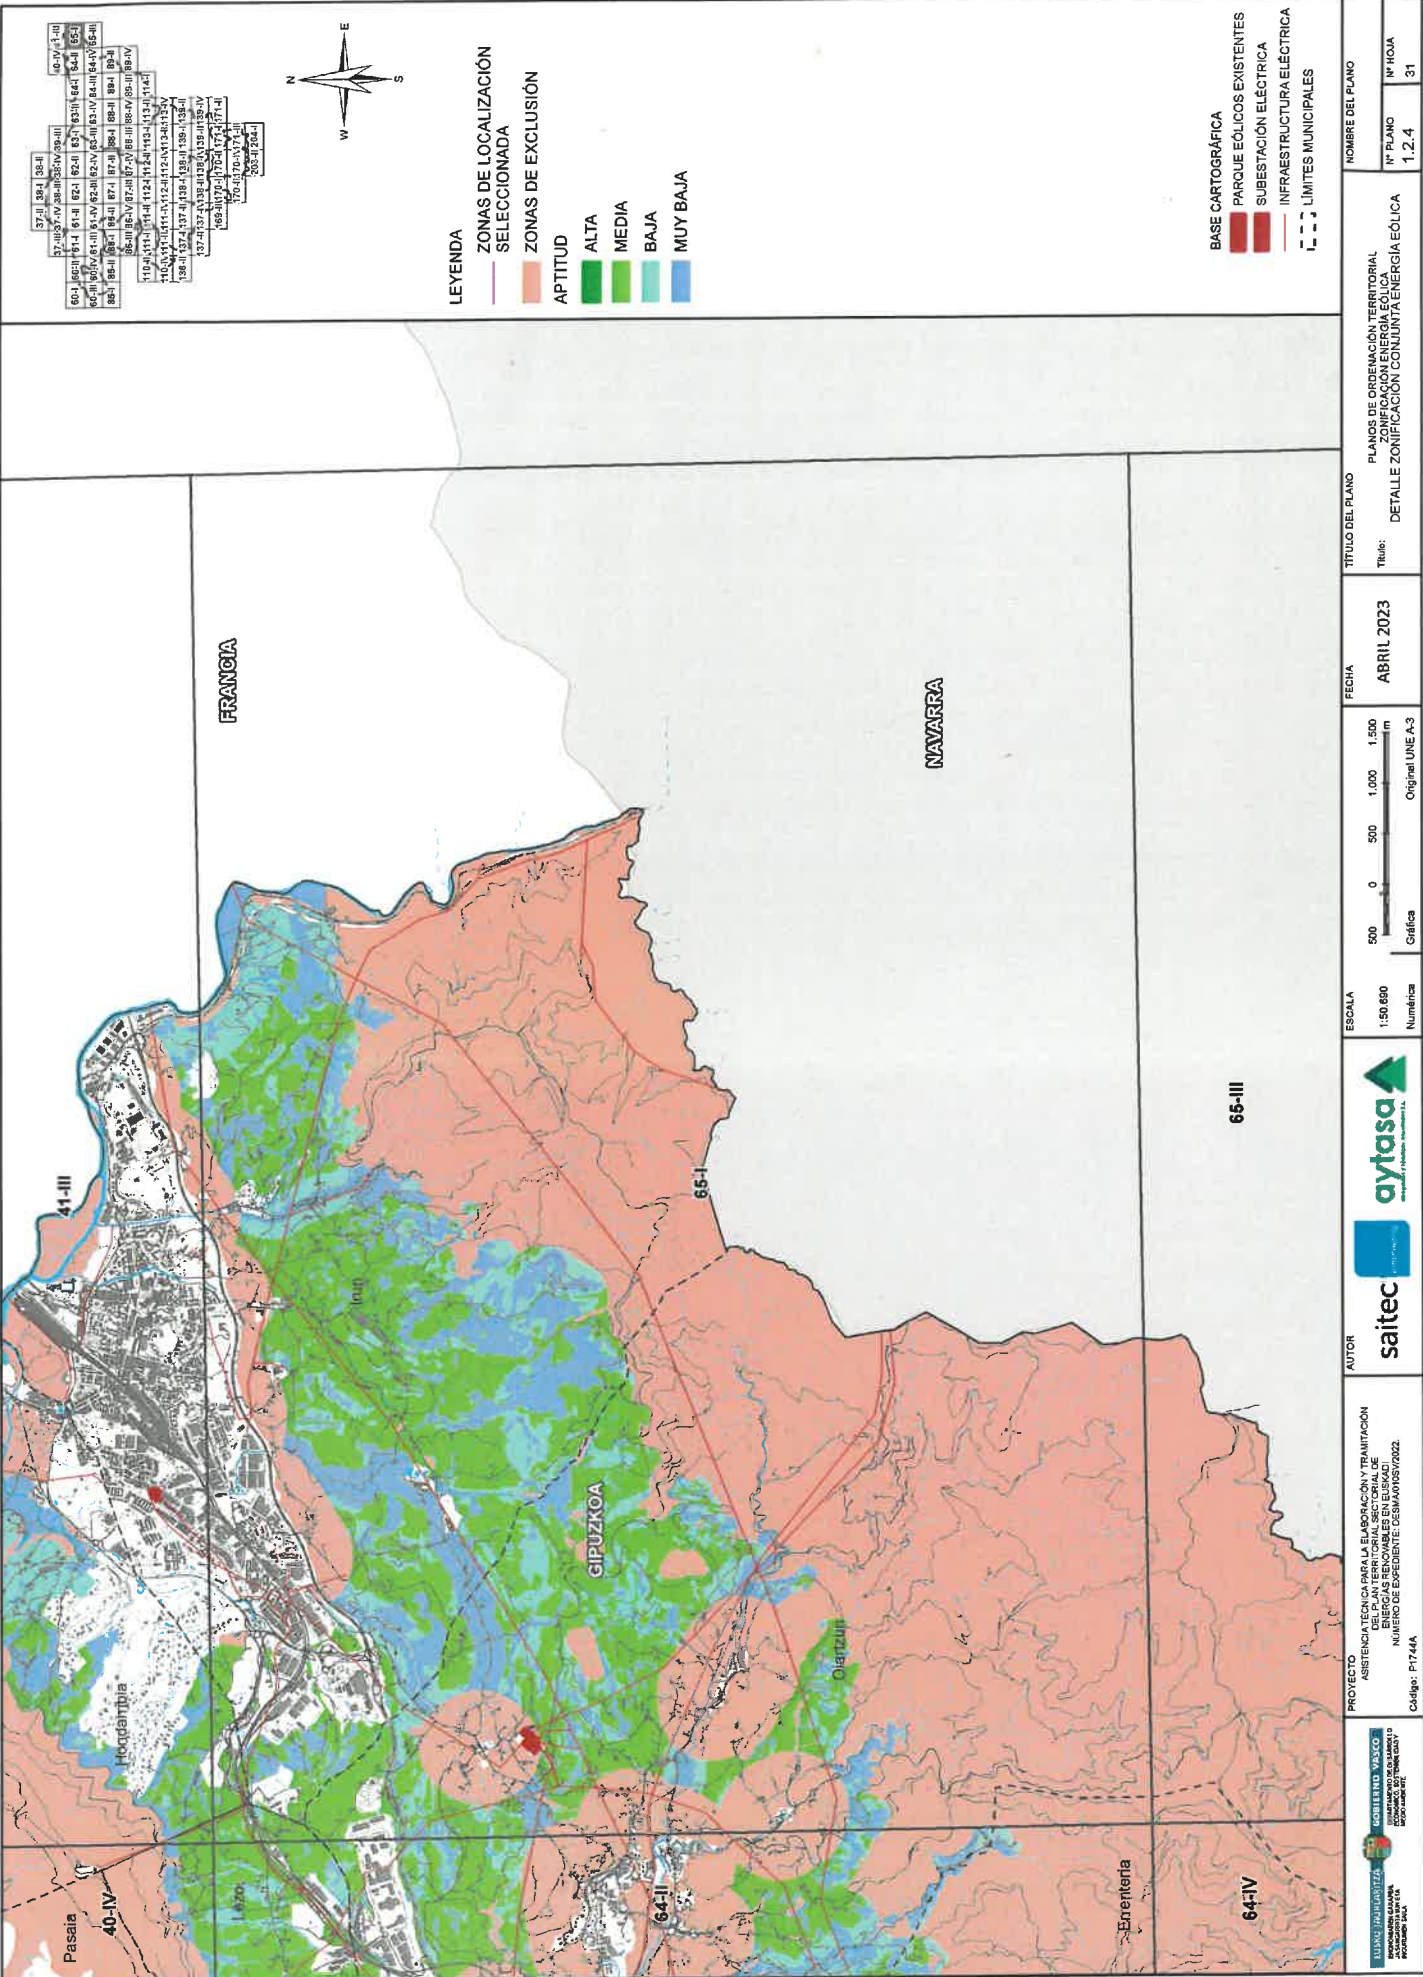


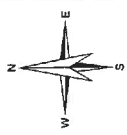

**LEYENDA**

**ZONAS DE LOCALIZACIÓN**

- SELECCIONADA

**ZONAS DE EXCLUSIÓN**


**APTITUD**

- ALTA
- MEDIA
- BAJA
- MUY BAJA

**BASE CARTOGRÁFICA**

- PARQUE EÓLICOS EXISTENTES
- SUBESTACIÓN ELÉCTRICA
- INFRAESTRUCTURA ELÉCTRICA
- LIMITES MUNICIPALES

					Nº PLANO 1.2.4
				Nº HOJA 31	

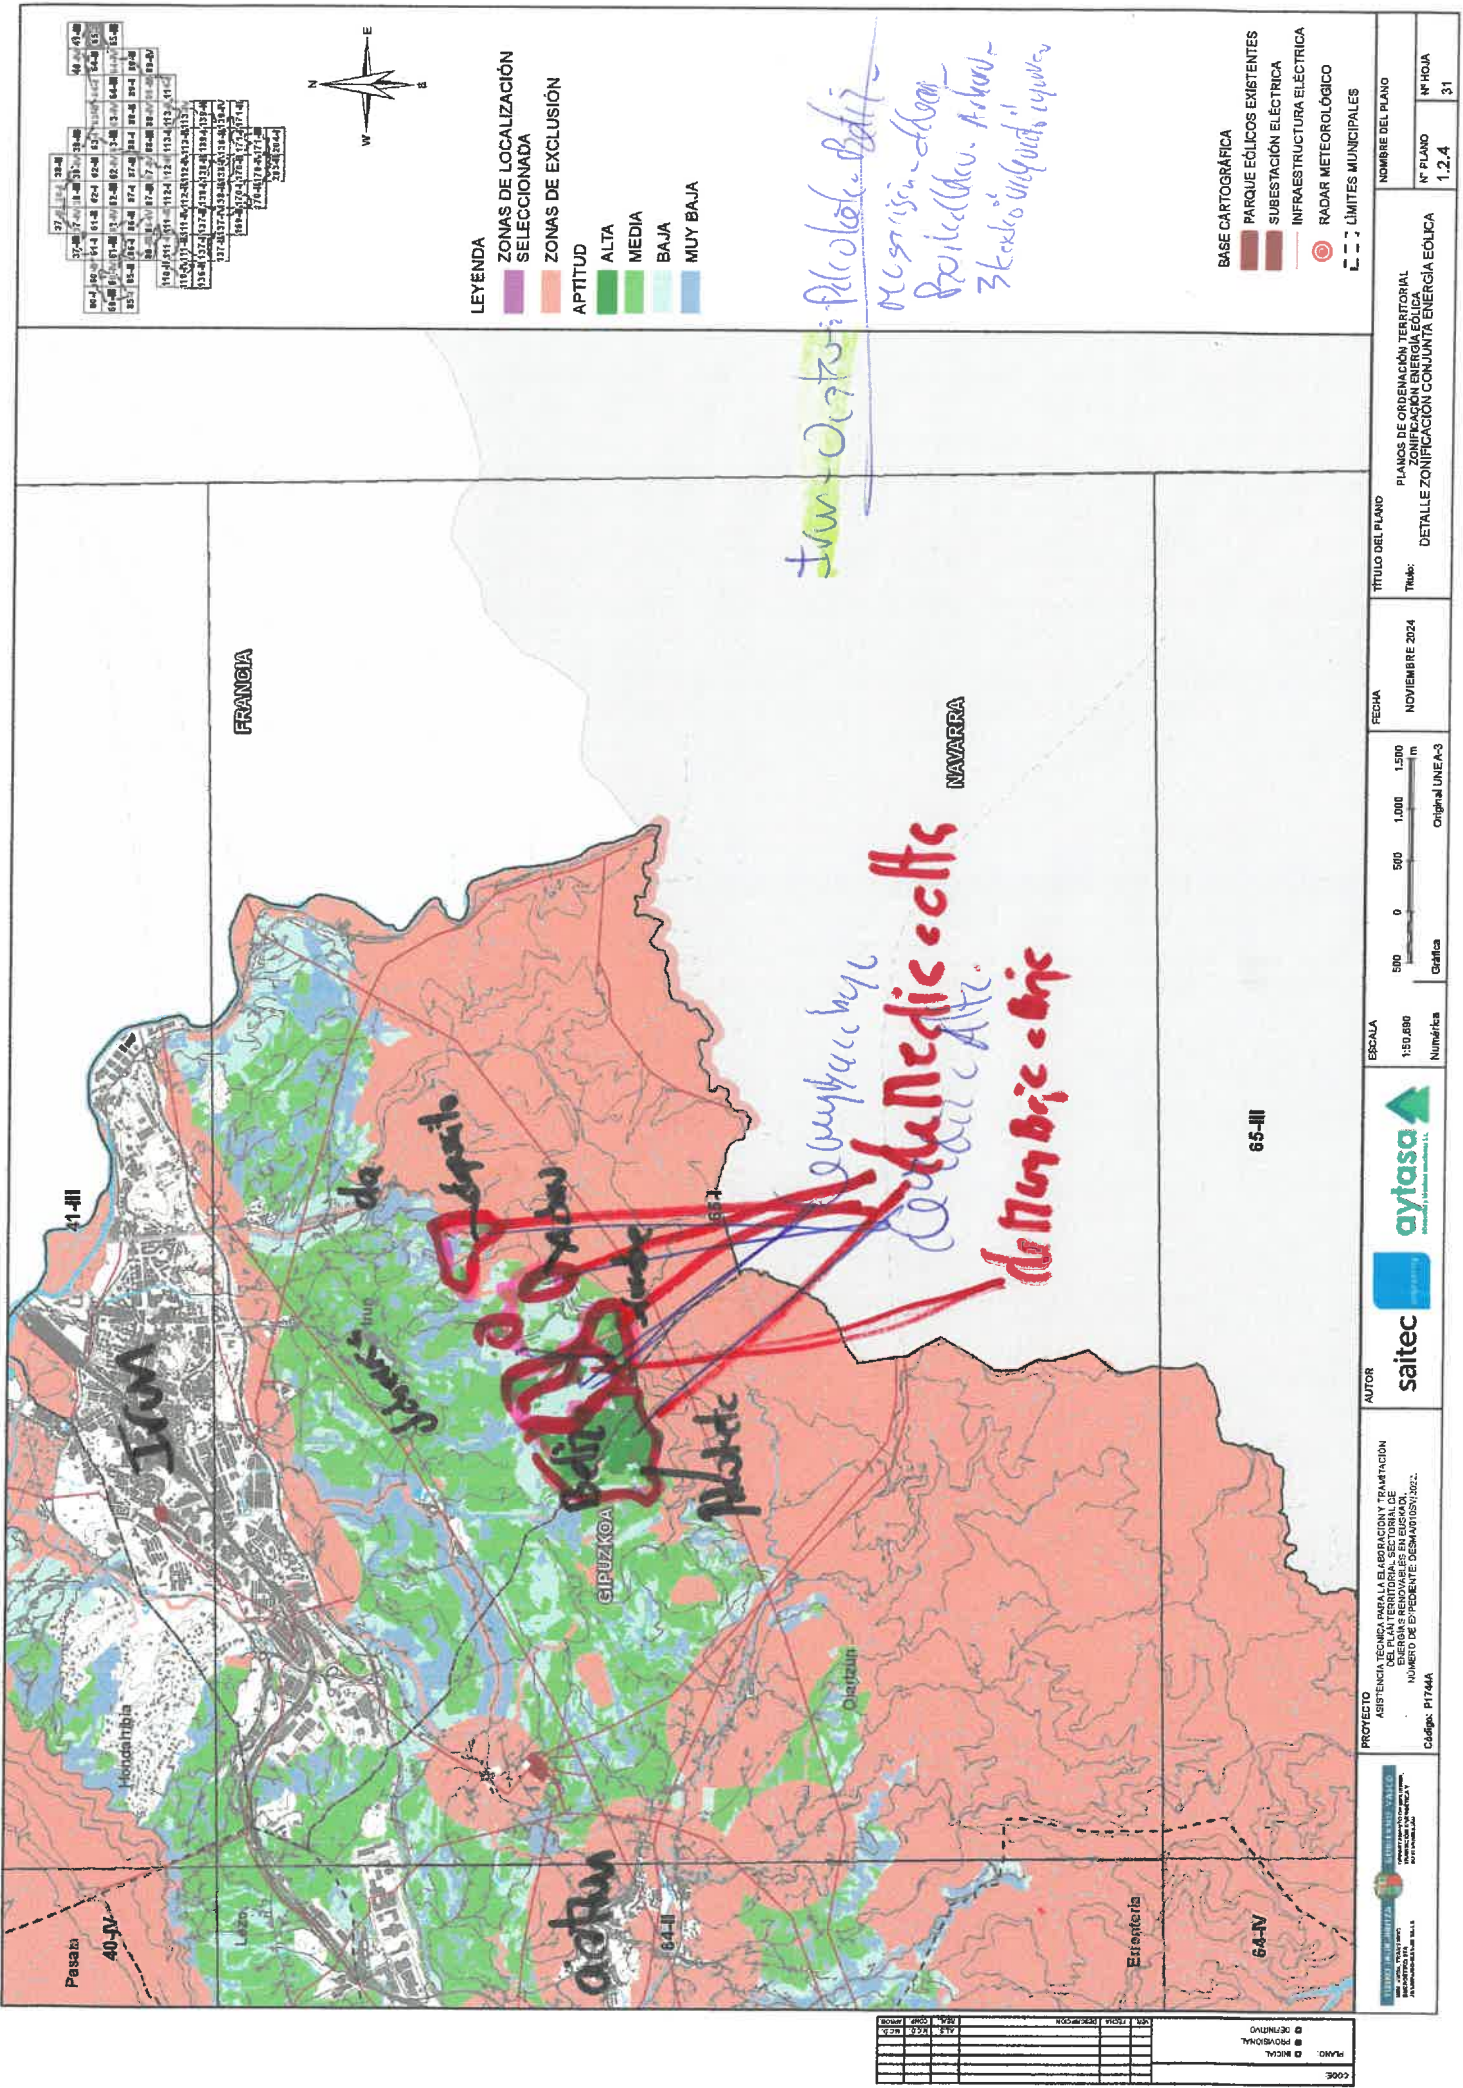




*Irux - Oortu: Pico de Ibañeta - Bati*  
*Mezurrisa - Alcan*  
*Beilicellu. Arbol*  
*3 kolo muguraketa egutia*

*de Negricells*  
*de Murbicells*

PLANO: [ ]  
 [ ] NOTA  
 [ ] PROVISIONAL  
 [ ] DEFINITIVO

CÓDIGO

PROYECTO  

AUTOR  
**saitec**  
**aytasa**

ESCALA  
 1:50.000  
 Numérica

FECHA  
 NOVIEMBRE 2024

TÍTULO DEL PLANO  
 PLANOS DE ORDENACIÓN TERRITORIAL ZONIFICACIÓN ENERGÍA EÓLICA  
 Detalle ZONIFICACIÓN CONJUNTA ENERGÍA EÓLICA

NOMBRE DEL PLANO  
 Nº PLANO 1.2.4 Nº HOJA 31

HOJA Nº 42 :


2o - Aprobación final 2023

2o + Aprobación provisional 2024

ARAIÑO (+OLETA) - ZEANURI - LEGUÑO -  
ESKORIBATA - LEINTZ/GATAGA - ELORRIO






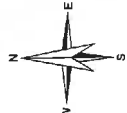

- LEYENDA**
- ZONAS DE LOCALIZACIÓN SELECCIONADA
  - ZONAS DE EXCLUSIÓN
  - APTITUD
    - ALTA
    - MEDIA
    - BAJA
    - MUY BAJA

*Zoali Okedo*  
*+ Mikel*  
*Zolatic Bai*  
*Durlexin Bai*

- BASE CARTOGRÁFICA**
- PARQUE EÓLICOS EXISTENTES
  - SUBESTACIÓN ELÉCTRICA
  - INFRAESTRUCTURA ELÉCTRICA
  - LIMITES MUNICIPALES

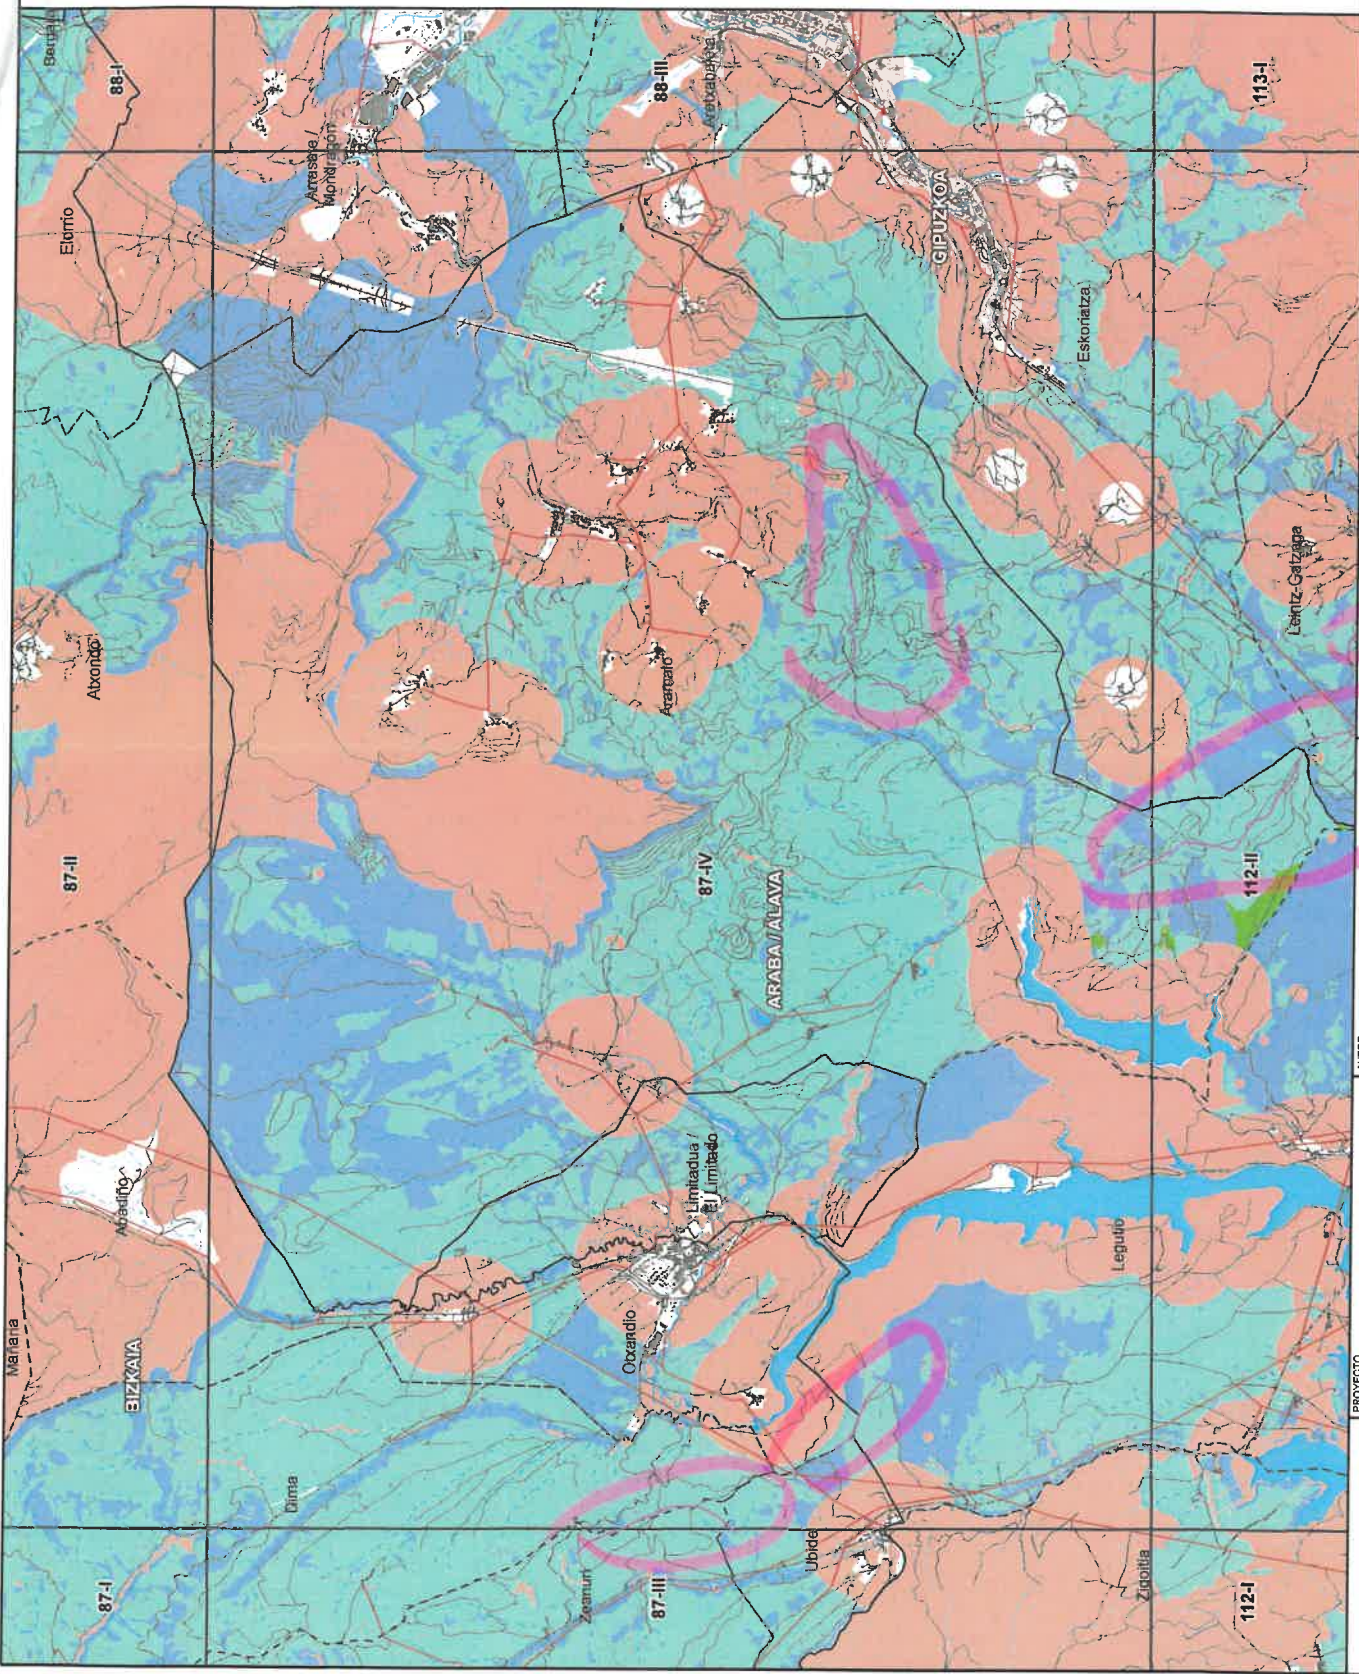


**aytas**  
**saitec**


**AUTORES:** saitec, aytas

**FECHA:** ABRIL 2023

**TÍTULO DEL PLANO:** PLANOS DE ORDENACIÓN TERRITORIAL DEL PLAN TERRITORIAL SECTORIAL DE ENERGÍA EÓLICA. DETALLE ZONIFICACIÓN CONJUNTA ENERGÍA EÓLICA

**ESCALA:** 1:50.000 (Numérica)

**GRÁFICA:** Original LIME A-3

**NOMBRE DEL PLANO:** N° PLANO 1.2.4, N° HOJA 42




HOJA Nº 43:


1.º Aplicación: marzo 2023

2.º + Aplicación: Primavera 2024

SORAUZE - ELGOIBAR - AZKOITIA - BEGARA -  
LEGARFI - ANZUOLA - ELORRIO

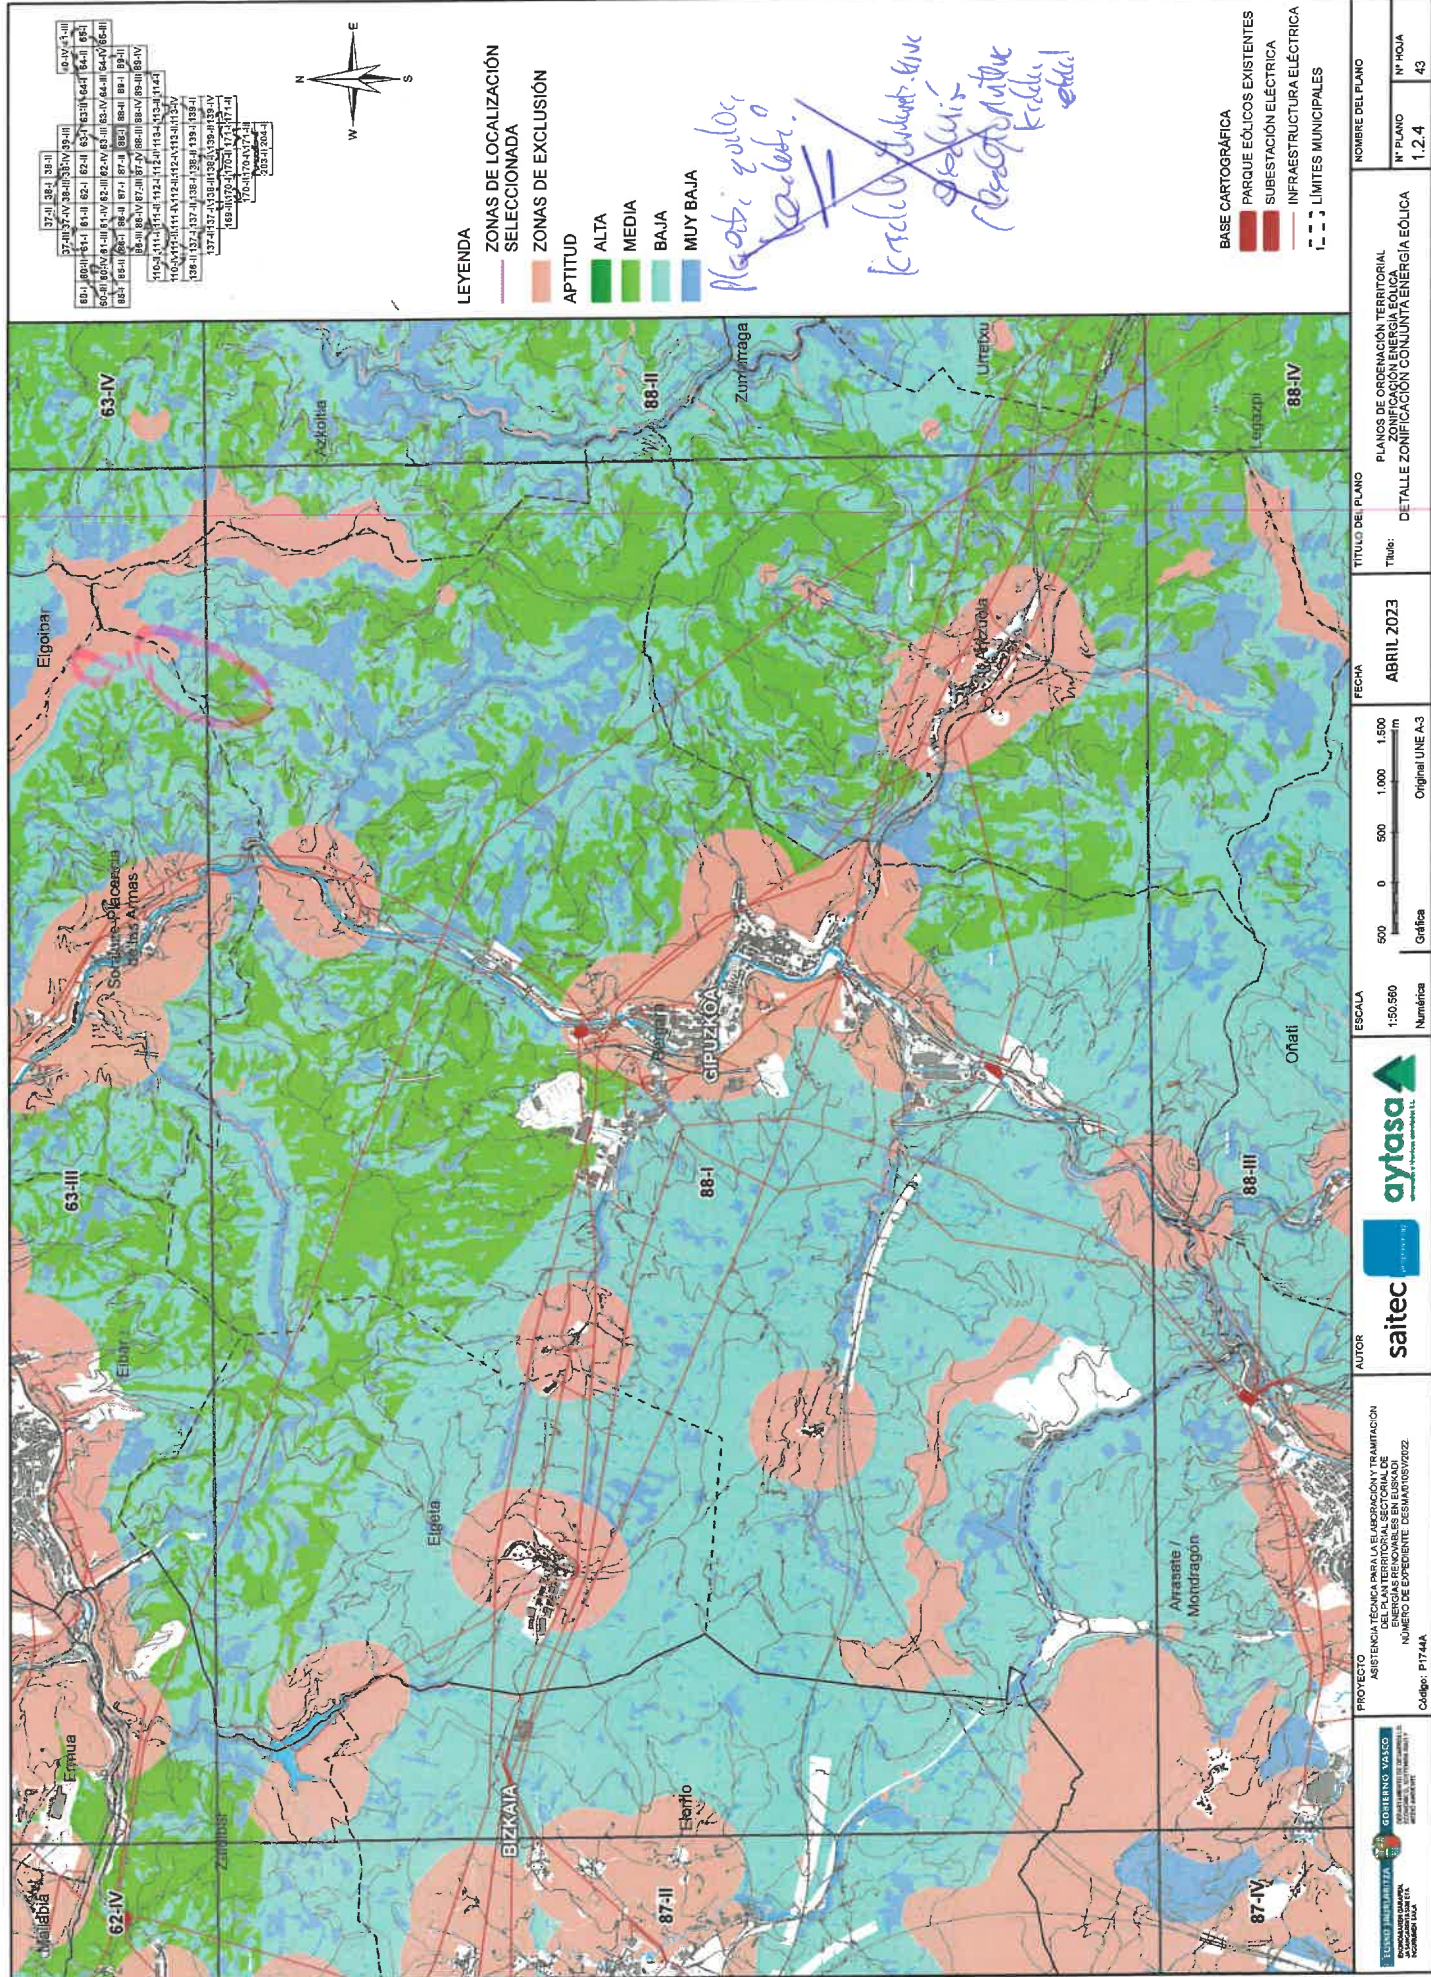



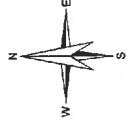

- LEYENDA**
- ZONAS DE LOCALIZACIÓN SELECCIONADA
  - ZONAS DE EXCLUSIÓN
  - APTITUD
    - ALTA
    - MEDIA
    - BAJA
    - MUY BAJA

*Plots color Verde*  

- BASE CARTOGRAFICA**
- PARQUE EÓLICOS EXISTENTES
  - SUBESTACIÓN ELÉCTRICA
  - INFRAESTRUCTURA ELÉCTRICA
  - LIMITES MUNICIPALES

PLANO	PRELIMINAR	DE PROYECTO	PARA CONSTRUCCIÓN
PLANO			
PRELIMINAR			
DE PROYECTO			
PARA CONSTRUCCIÓN			

**GOBIERNO VASCO**  
 DEPARTAMENTO DE ENERGÍA Y TRANSFORMACIÓN INDUSTRIAL

**saitec**

**aytasa**

ESCALA: 1:50.560  
 ESCALA: 1:50.560  
 Original UNE A3


FECHA: ABRIL 2023

TÍTULO DEL PLANO: PLANOS DE ORDENACIÓN TERRITORIAL DE LA ZONA DE LOCALIZACIÓN DEL PARQUE EÓLICO  
 TÍTULO: DETALLE ZONIFICACION CON UNTA ENERGIA EOLICA

NOMBRE DEL PLANO: 1.2.4  
 Nº HOJA: 43

 Código: P174A4

AUTOR: saitec

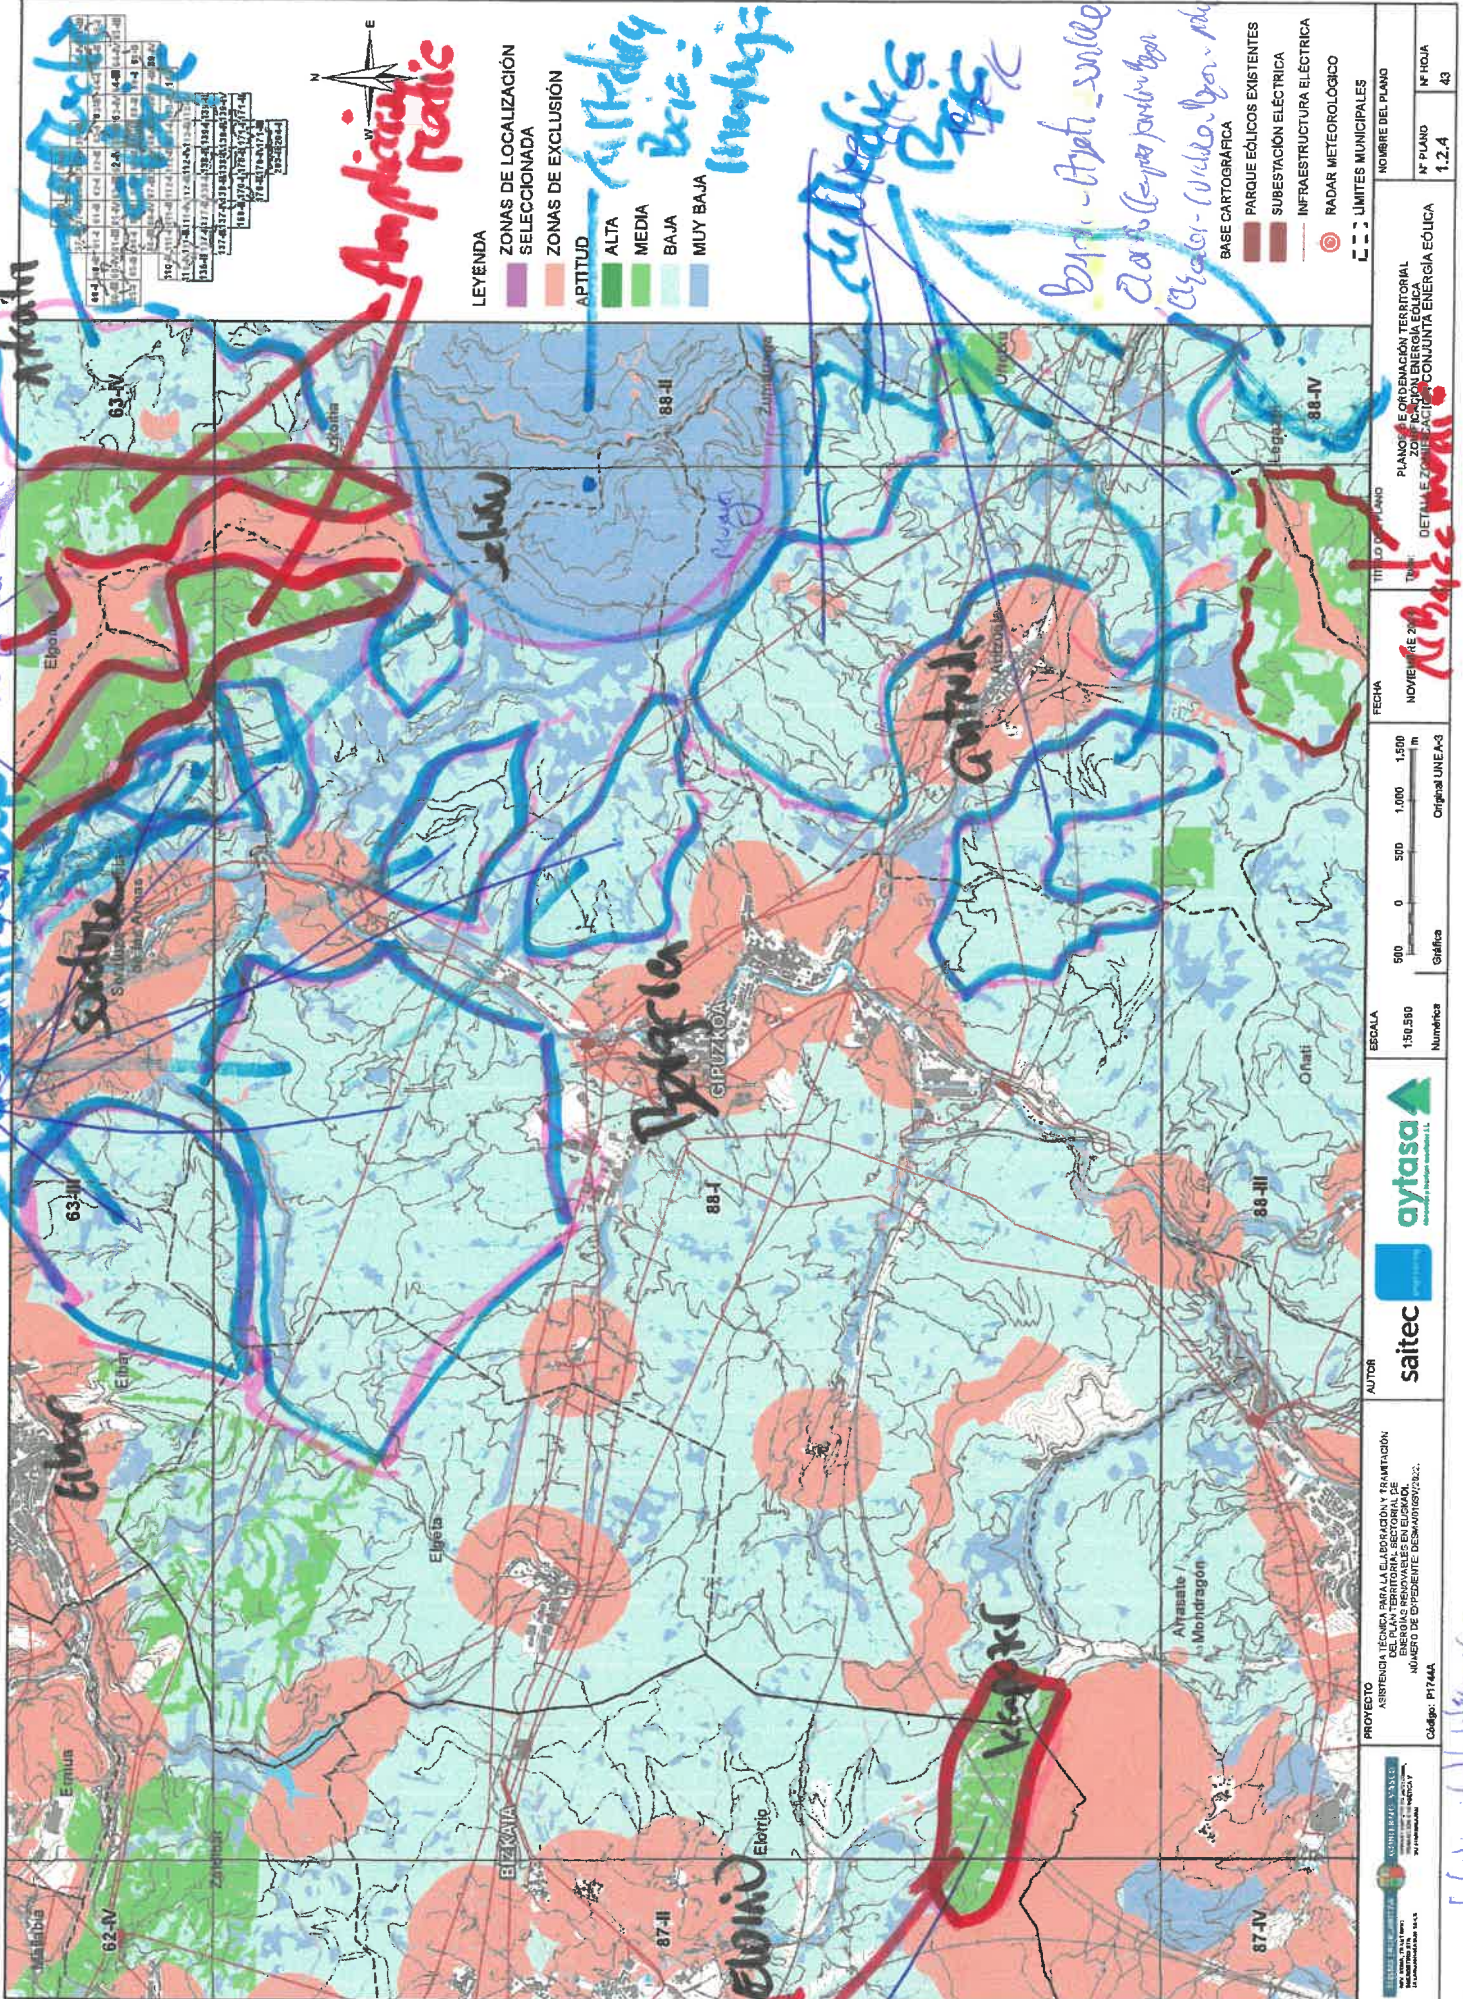

**Ampliaci3n**  
**Fealid**

**LEYENDA**  
**ZONAS DE LOCALIZACI3N**  
 SELECCIONADA  
 ZONAS DE EXCLUSI3N  
**APTITUD**  
 ALTA  
 MEDIA  
 BAJA  
 MUY BAJA





- BASE CARTOGRAFICA
- PARQUE EOLICOS EXISTENTES
- SUBESTACION ELECTRICA
- INFRAESTRUCTURA ELECTRICA
- RADAR METEOROLOGICO
- LIMITES MUNICIPALES

NOMBRE DEL PLANO	
Nº PLANO	1.2.4
Nº FOLIA	43

PLANO DE ORDENACION TERRITORIAL  
 ZONIFICACION ENERGIA EOLICA  
 DETALLE ZONIFICACION CONJUNTA ENERGIA EOLICA










# HOJA Nº 44 :


- AZKOITIA - ZUMARRAGA - ARPEÑA - EZKIO / ITSASO -  
BEASAIN - ITSASO - BEIZAMA - BIDANIA / GOIATZ -  
- LEGAZPI - ANIZUA

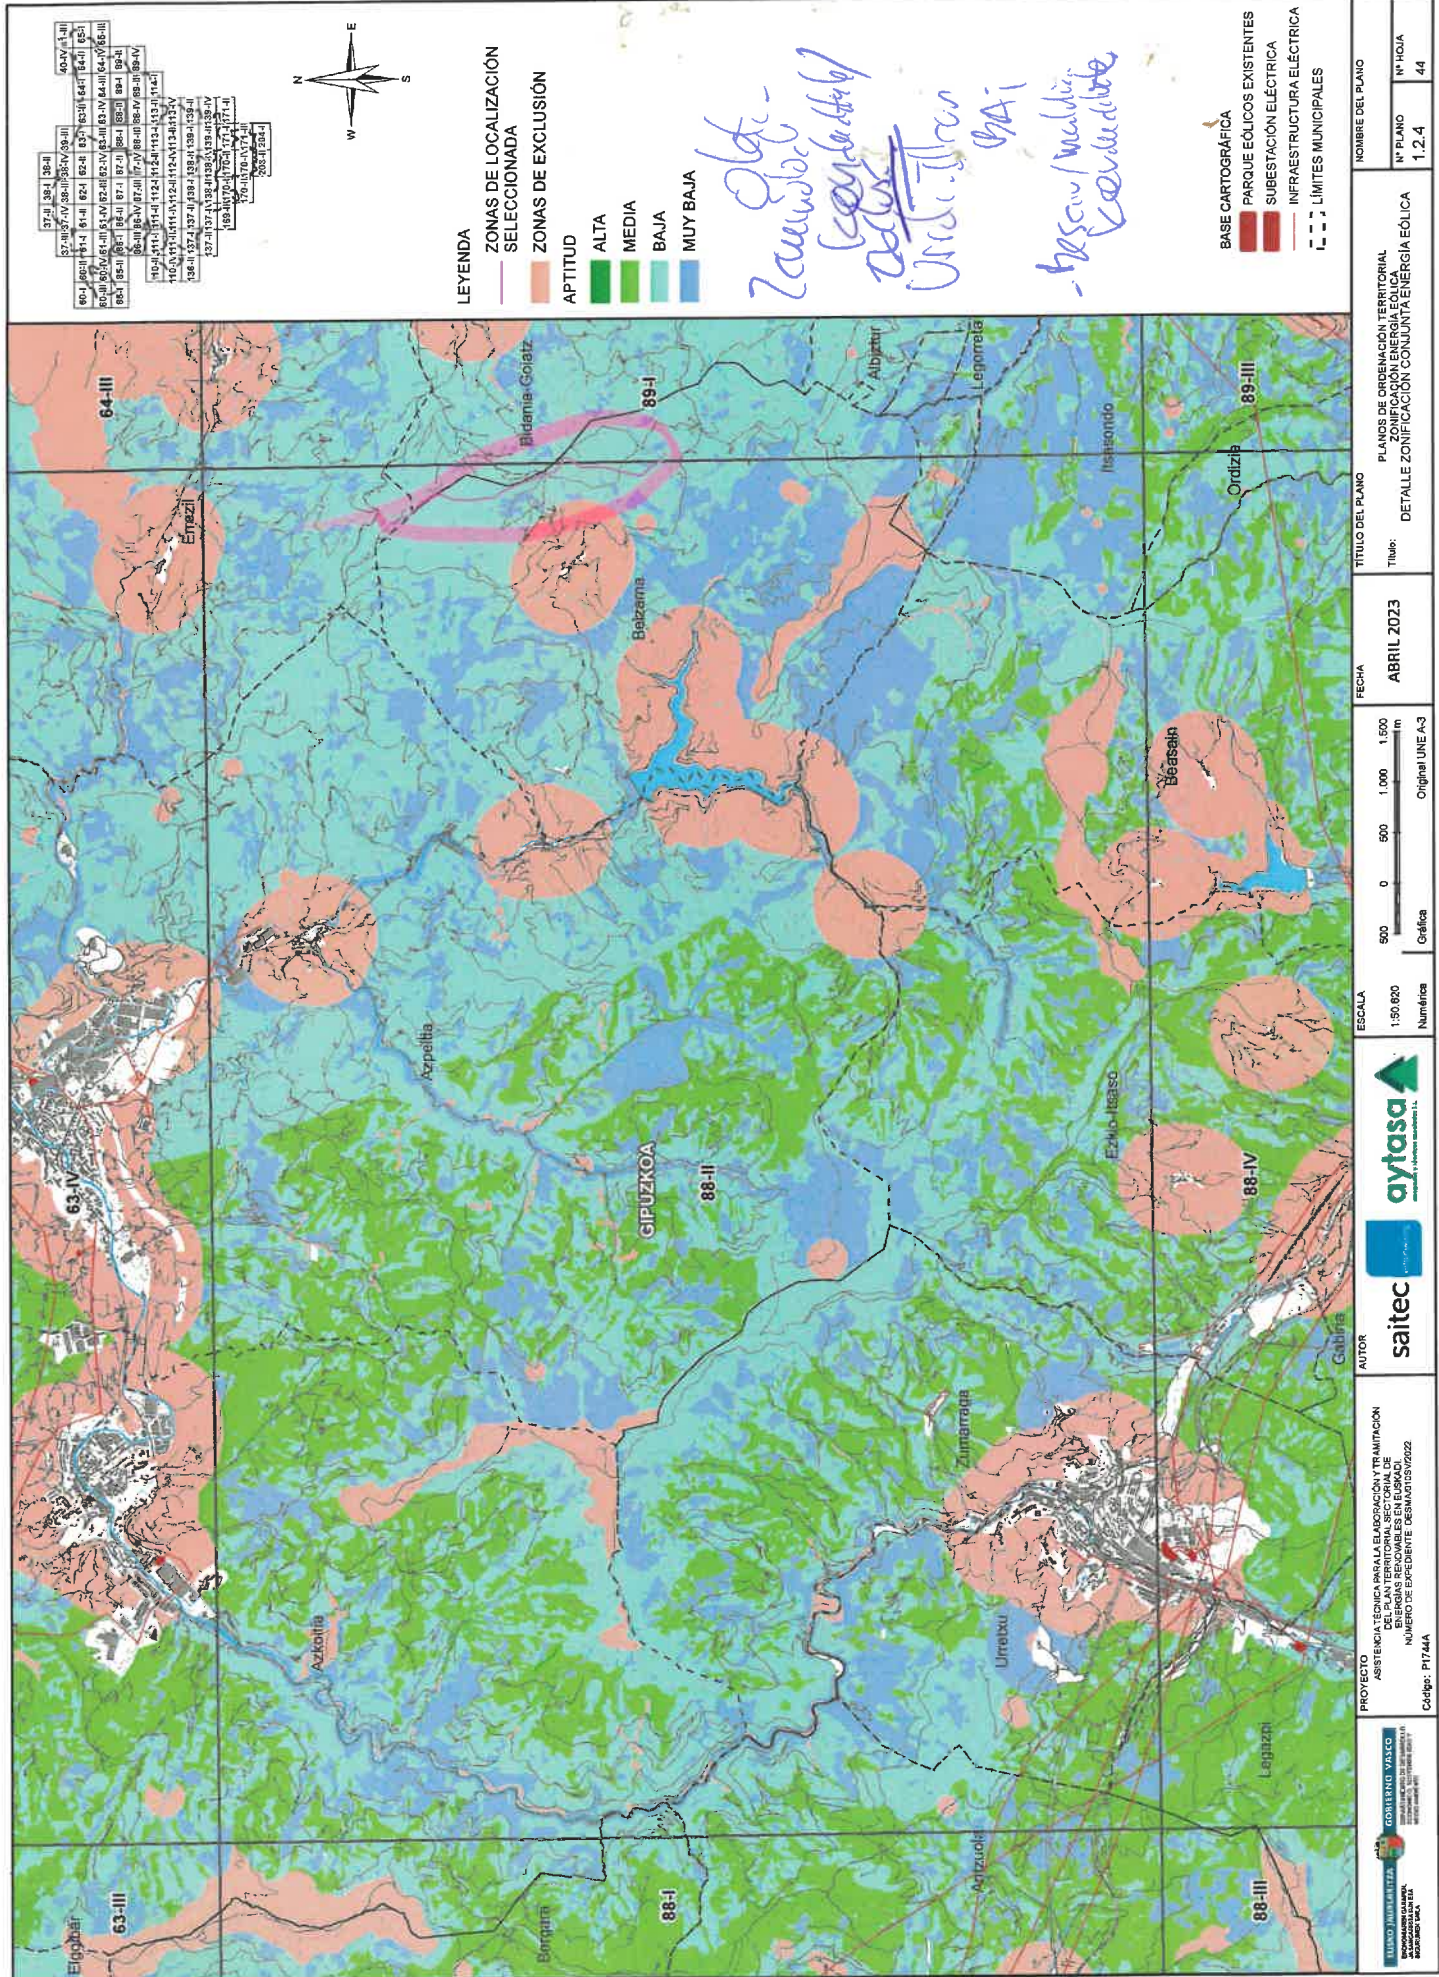


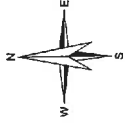

- LEYENDA**
- ZONAS DE LOCALIZACIÓN SELECCIONADA
  - ZONAS DE EXCLUSIÓN
  - APTITUD
    - ALTA
    - MEDIA
    - BAJA
    - MUY BAJA

*Oltz-Zamudio*  
*Señalado*  
*Ordizia*  
*BAI*  
*-baxen/mañan/*  
*Konurbio*

- BASE CARTOGRÁFICA**
- PARQUE EÓLICOS EXISTENTES
  - SUBESTACIÓN ELÉCTRICA
  - INFRAESTRUCTURA ELÉCTRICA
  - LIMITES MUNICIPALES

PROYECTO	FECHA	TÍTULO DEL PLANO	NOMBRE DEL PLANO
ASISTENCIA TÉCNICA EN LA ELABORACIÓN Y tramitación del PLAN TERRITORIAL SECTORIAL DE ENERGÍAS RENOVABLES EN EUSKADI. NÚMERO DE EXPEDIENTE DESAMORTIZADO	ABRIL 2023	Detalle Zonificación Consumo Energía Eólica	Nº PLANO 1.2.4 Nº HOJA 44

**aytasa**  
**saitec**  
 AUTOR


ESCALA: 1:50.000  
 Numérica

FECHA: ABRIL 2023

ESCALA: 0 500 1.000 1.500 m  
 Gráfica Original UNE-A3

PROYECTO: ASISTENCIA TÉCNICA EN LA ELABORACIÓN Y tramitación del PLAN TERRITORIAL SECTORIAL DE ENERGÍAS RENOVABLES EN EUSKADI. NÚMERO DE EXPEDIENTE DESAMORTIZADO  
 Código: P17/4A

*Handwritten notes in red and blue ink along the left margin, including 'da Baja Media', 'da Baja Media', and 'da Baja Media'.*

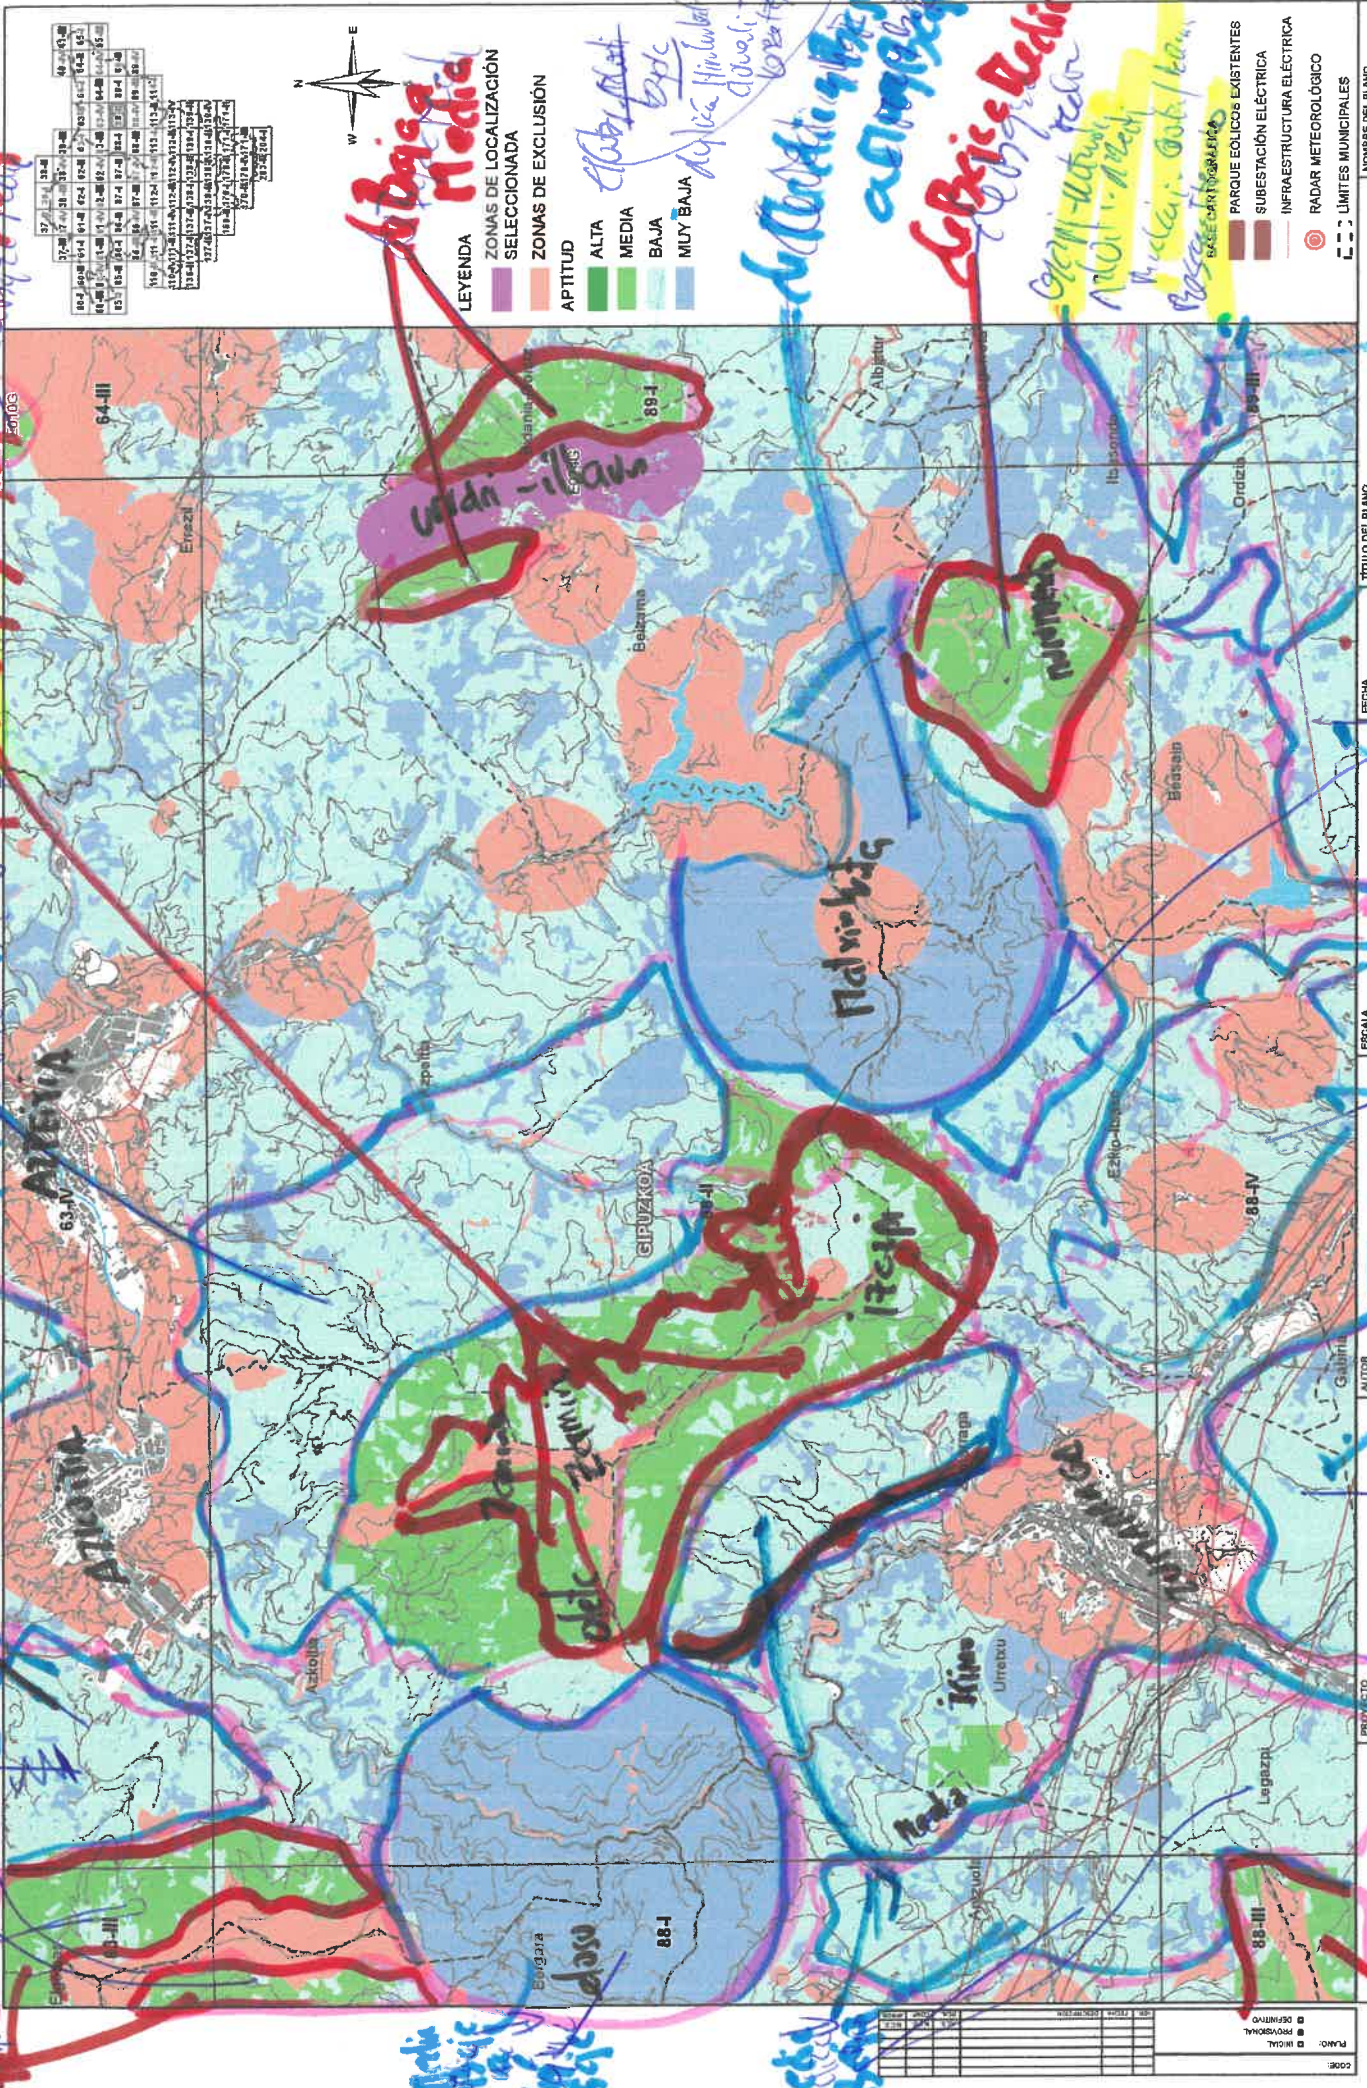

1:50.000	1:25.000	1:10.000	1:5.000	1:2.500	1:1.000	1:500	1:250	1:100	1:50	1:25	1:10	1:5	1:2	1:1



**LEYENDA**  
**ZONAS DE LOCALIZACIÓN**  
**ZONAS DE EXCLUSIÓN**  
**APTITUD**

ALTA  
MEDIA  
BAJA  
MUY BAJA


PROPONENTE: SAITEC

AYTASA

FECHA: NOVIEMBRE 2024

ESCALA: 1:50.000


DETALLE ZONIFICACIÓN PARA ENERGÍA EÓLICA

NOMBRE DEL PLANO: [ ]

Nº PLANO: [ ]

Nº FOLIO: [ ]

PLANO: [ ]

PROYECTO: [ ]

OPORTUNIDAD: [ ]

*Handwritten notes in red and blue ink at the bottom right, including 'da Baja Media' and 'da Baja Media'.*




HOJA N° 45

1.º - Aplicación ciudad 2023

2.º + Aplicación-providencia 2024

ANTHUA - LEGARPI - OÑATI - ESKORIARA - ELORRIO

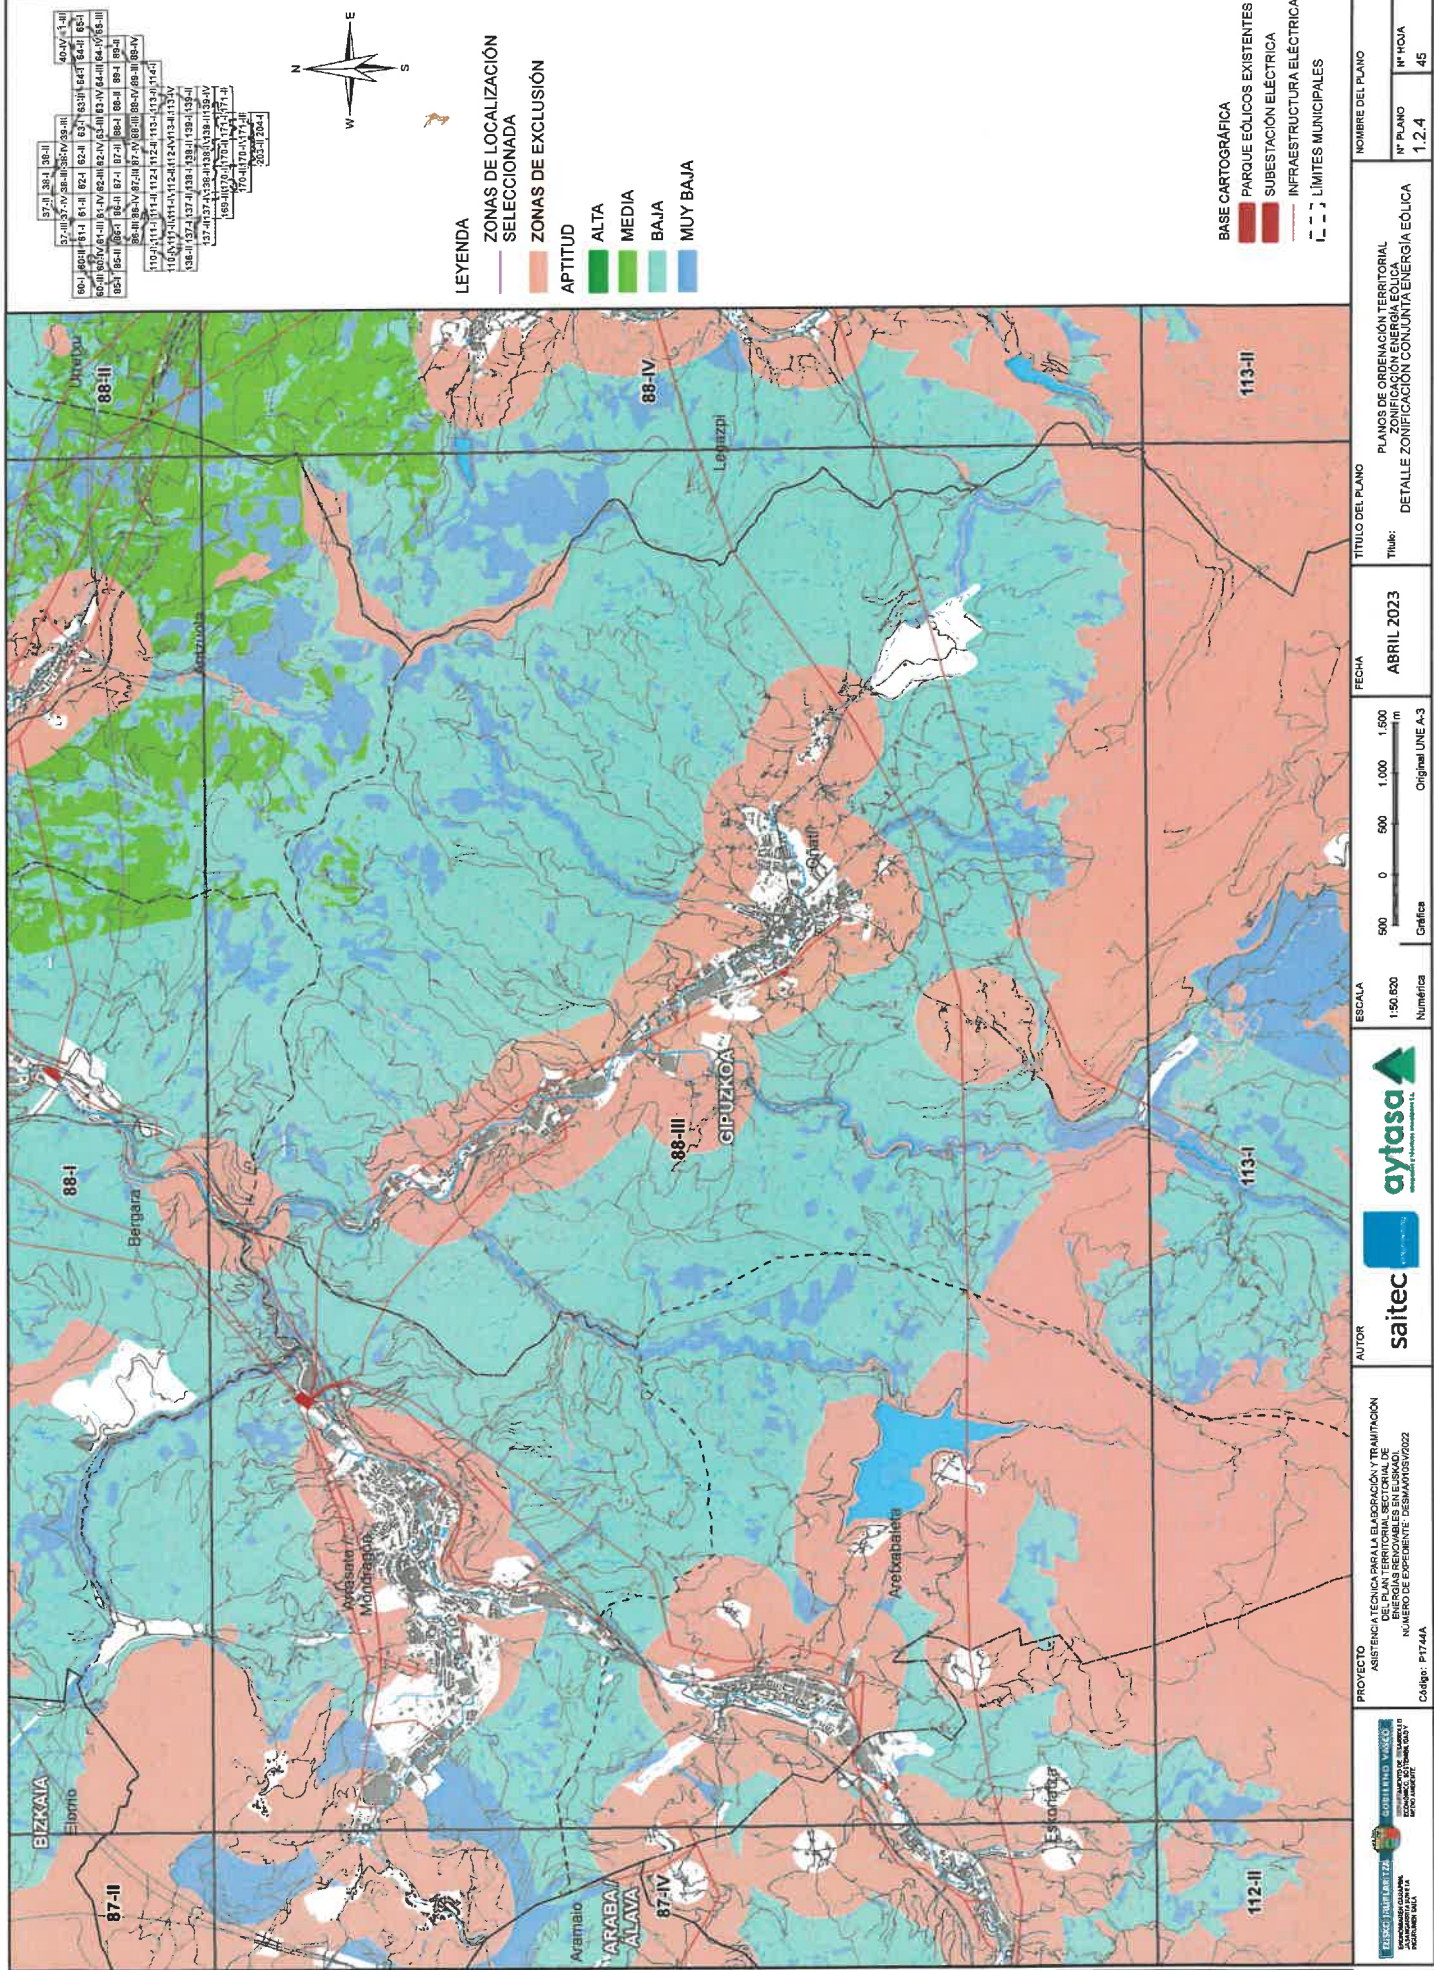

LEYENDA

ZONAS DE LOCALIZACIÓN SELECCIONADA

ZONAS DE EXCLUSIÓN


APTITUD

ALTA

MEDIA

BAJA

MUY BAJA

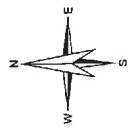

- BASE CARTOGRÁFICA
- PARQUE EÓLICOS EXISTENTES
  - SUBSTACIÓN ELÉCTRICA
  - INFRAESTRUCTURA ELÉCTRICA
  - - - LÍMITES MUNICIPALES









ESCALA: 1:50.000. Numérica. Original UNE A-3. Gráfica. 500 0 500 1.000 1.500 m.

FECHA: ABRIL 2023.

TÍTULO DEL PLANO: PLANOS DE ORDENACIÓN TERRITORIAL Y ZONIFICACIÓN ENERGÍA EÓLICA. DETALLE ZONIFICACIÓN CONJUNTA ENERGÍA EÓLICA.


NOMBRE DEL PLANO: N° PLANO 1.2.4. N° HOJA 45.





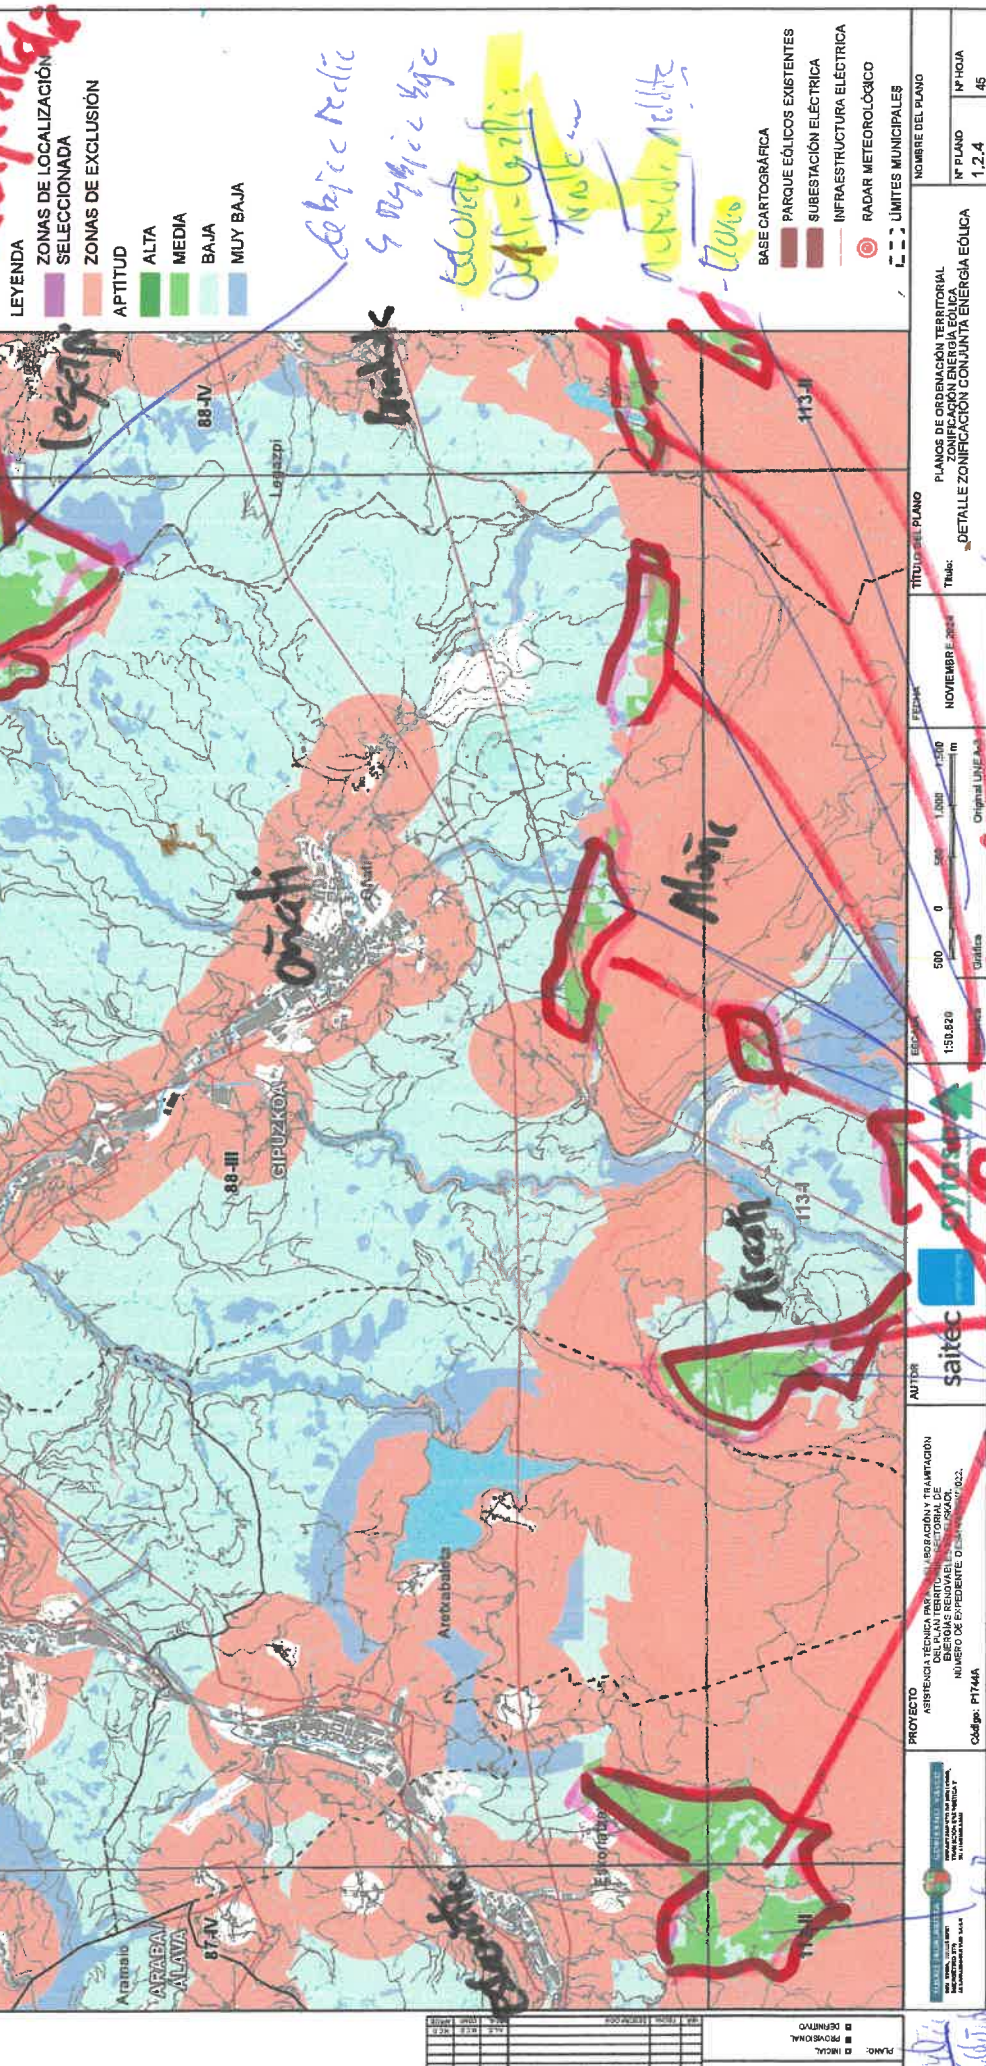

**LEYENDA**

- ZONAS DE LOCALIZACIÓN
- ZONAS DE EXCLUSIÓN
- APTITUD
  - ALTA
  - MEDIA
  - BAJA
  - MUY BAJA










HOJA N° 46:

1.º - Aprobación inicial 2023

2.º + Aprobación definitiva 2024

LEGARPI - BEASAIN

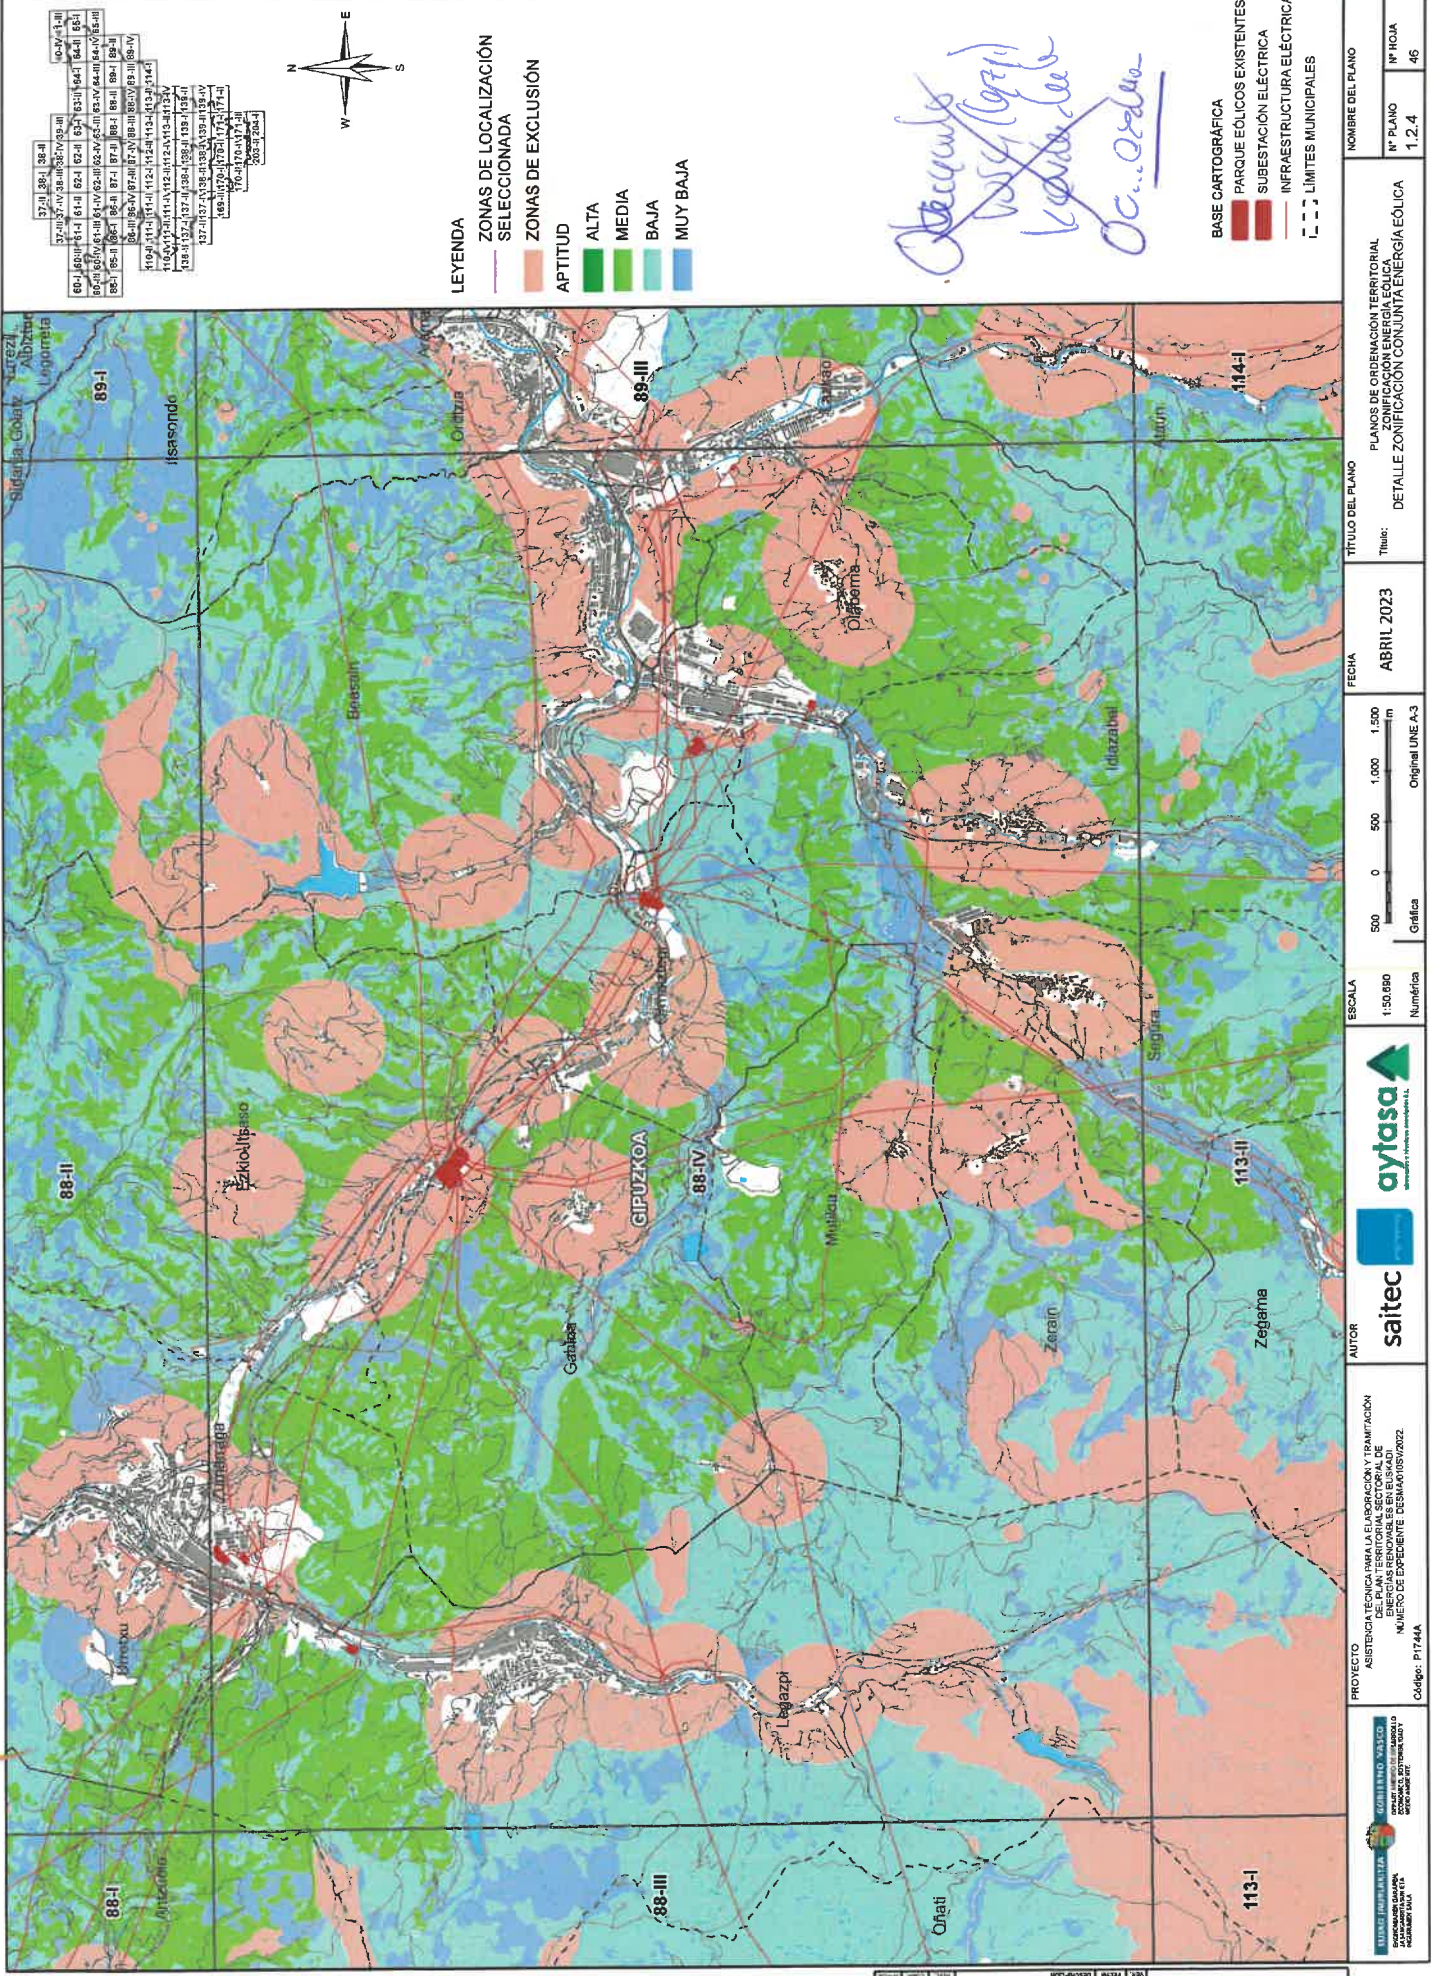

37.01.88-1	38-1	39-1	40-1	
------------	------	------	-------

*Decretu*  
*15/4 (2021)*  
*15/4 (2021)*  
*OC. Orden*

PLANOS DE ORDENACION TERRITORIAL ZONIFICACION ENERGIA EOLICA DETALLE ZONIFICACION CONSUMO ENERGIA EOLICA	TITULO DEL PLANO	FECHA	ESCALA	AUTOR	PROYECTO
	DETALLE DEL PLANO	ABRIL 2023	1:30.000	saitec	ASISTENCIA TECNICA PARA LA ELABORACION Y TRAMITACION DEL PLAN TERRITORIAL SECTORIAL DE ENERGIAS RENOVABLES EN EL SAADI. NUMERO DE EXPEDIENTE DESAMARSI/2022. Código: P1744A

COSE	PLANOS	PROYECTO	FECHA	ESCALA	AUTOR	PROYECTO




# HOJA Nº 47.

1. - Aprobación inicial 2023

2. - Aprobación definitiva 2024

TOLOSA - IROBA - VILLABONA - IBARRA - ~~GAZTEL~~  
ELDUA (Beretzi) - ALKIZA - BIDANIA/GOIA -  
BEIZAMA - ERREZIL -  
GAZTEL  
BEASAIN - ITASONDO

37-1	384
38-1	384
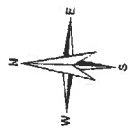

**LEYENDA**

ZONAS DE LOCALIZACIÓN SELECCIONADA


ZONAS DE EXCLUSIÓN

APTITUD

- ALTA
- MEDIA
- BAJA
- MUY BAJA

**BASE CARTOGRAFICA**

- PARQUE EOLICOS EXISTENTES
- SUBSTACION ELECTRICA
- INFRAESTRUCTURA ELECTRICA
- LIMITES MUNICIPALES

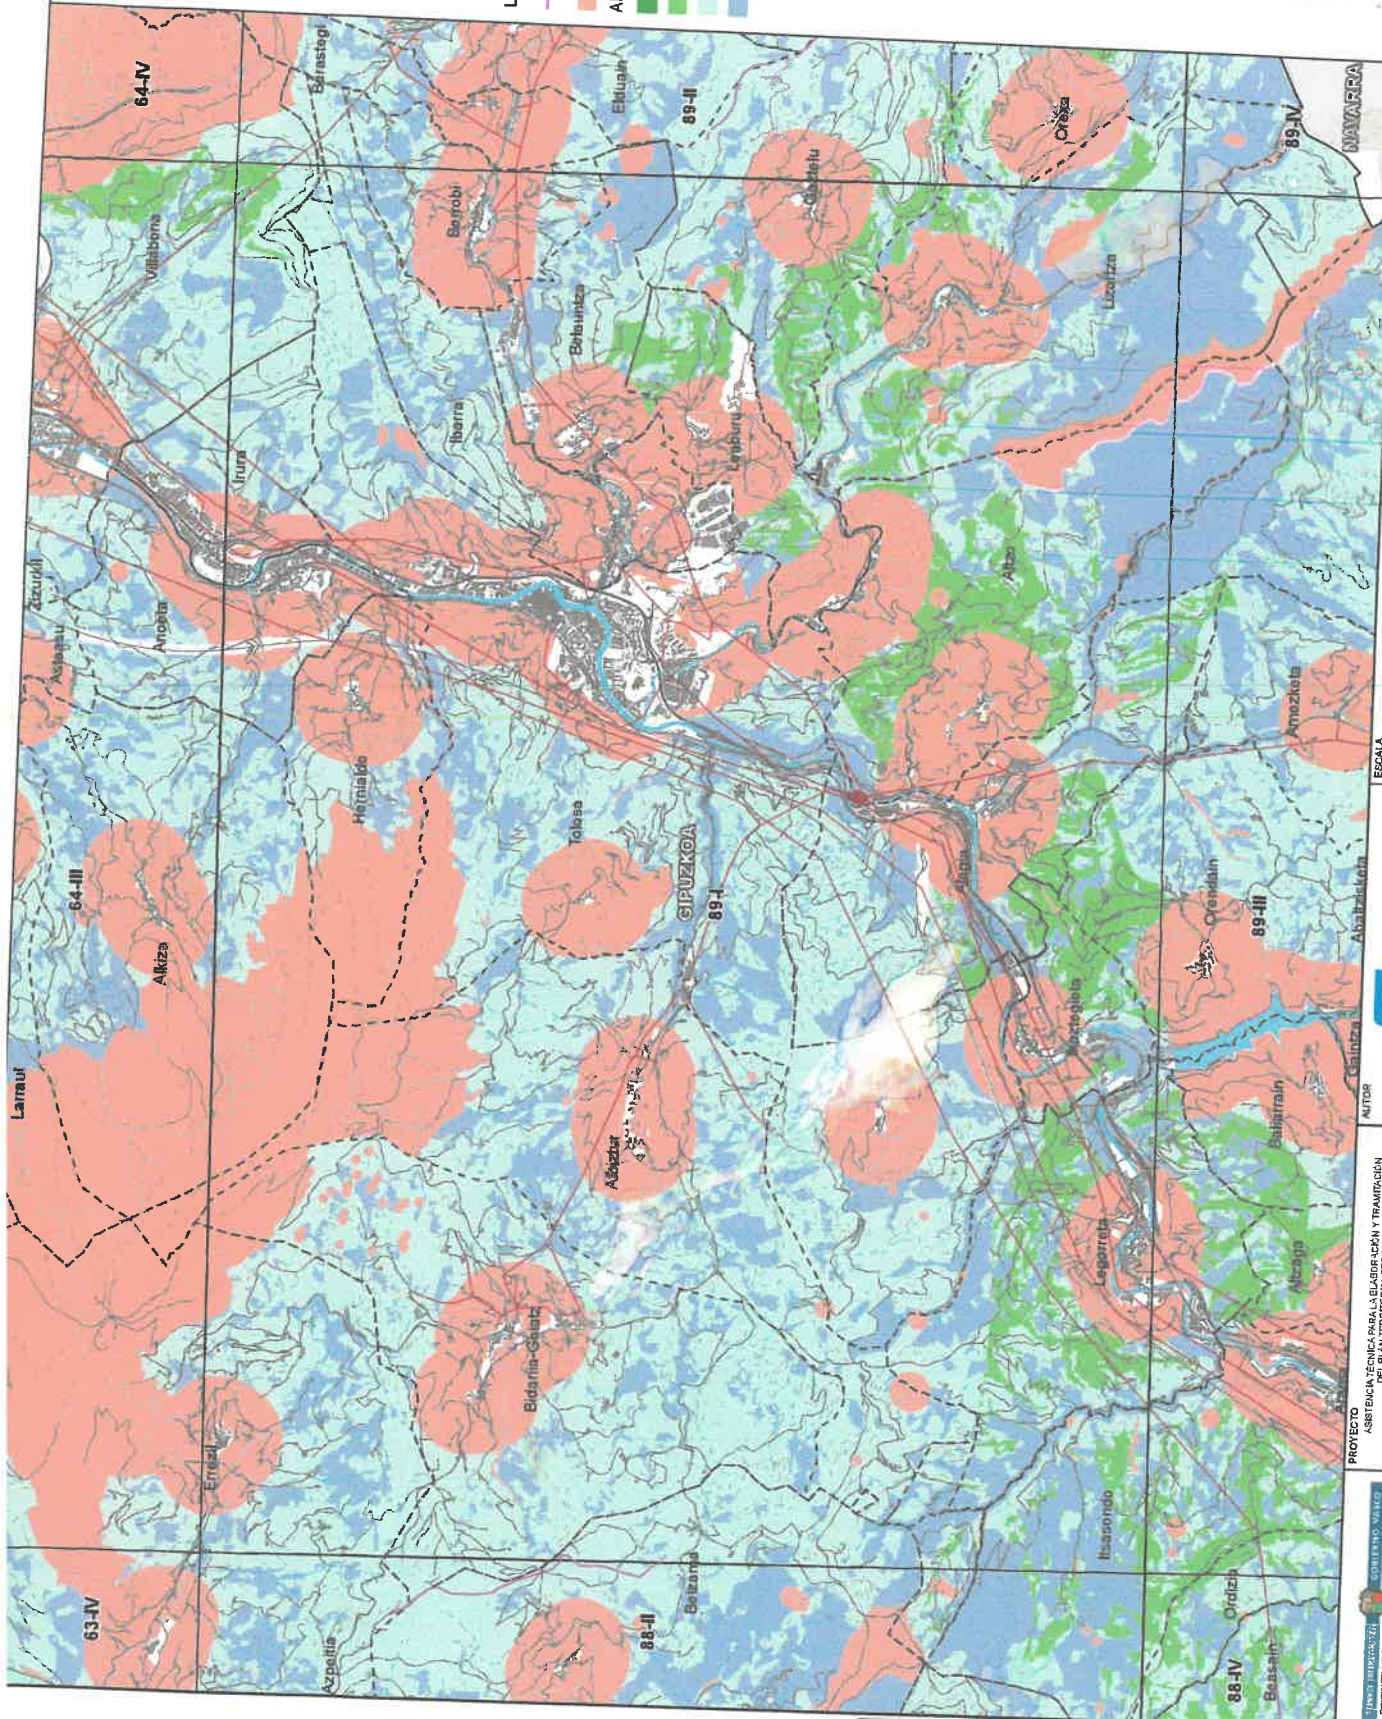

PROYECTO	ASISTENCIA TECNICA PARA LA ELABORACION Y TRANSMISION DE PLANOS DE ORDENACION TERRITORIAL DE ZONIFICACION ENERGETICA CONJUNTA ENERGIA EOLICA
Código:	P1744A
FECHA	ABRIL 2023
ESCALA	1:50.000
AUTORIZACION	VERIFICADA
FECHA VERIFICACION	13/06/2023


















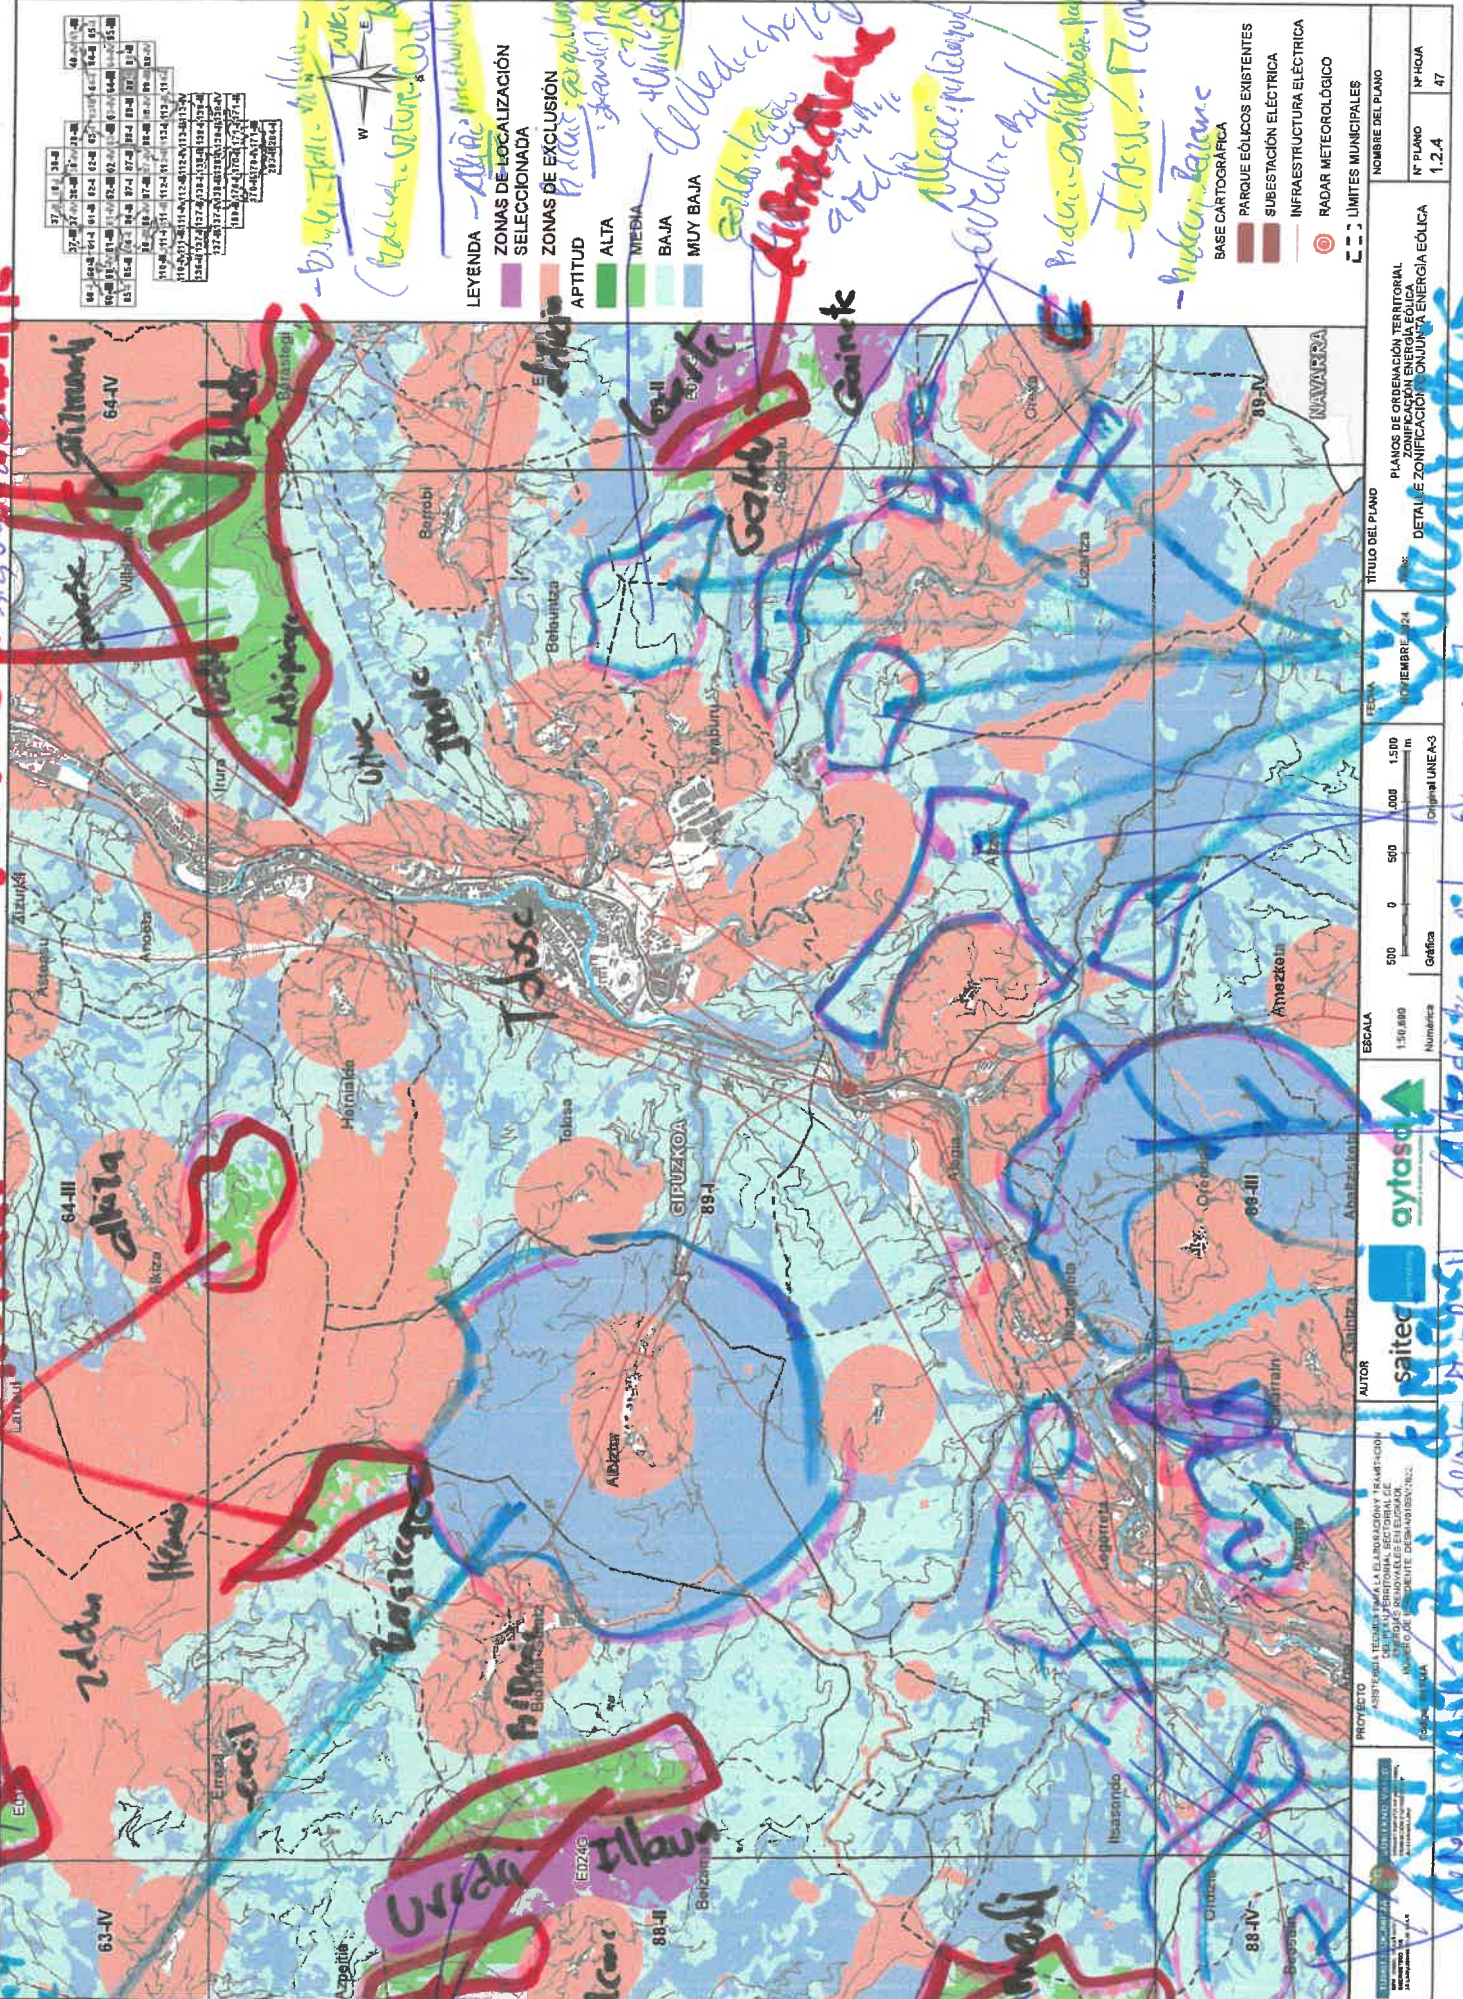

37	19	38
38	20	39
39	21	40
99	81	100

LEYENDA

- ZONAS DE LOCALIZACIÓN SELECCIONADA
- ZONAS DE EXCLUSIÓN
- APTITUD
  - ALTA
  - MEDIA
  - BAJA
  - MUY BAJA

BASE CARTOGRAFICA

- PARQUE EÓLICOS EXISTENTES
- SUBESTACIÓN ELÉCTRICA
- INFRAESTRUCTURA ELÉCTRICA
- RADAR METEOROLÓGICO
- LIMITES MUNICIPALES

			PLANOS DE ORDENACIÓN TERRITORIAL DETALLE DE ZONIFICACIÓN ENERGÉTICA	Nº PLANO: 1.2.4 Nº HOJA: 47





HOJA Nº 48:

1.º Afiliación inicial 2023

2.º Aprobación provisional 2024

GARELU - BERASTEGI - EDUAIN - VILABONA - TOLosa  
HERNANI (Paseo)

COD	DESCRIPCIÓN	FECHA	ELABORADO POR	REVISADO POR

PLANOS DE ORDENACIÓN TERRITORIAL  
 ZONIFICACIÓN ENERGÉTICA  



**PROYECTO**  
 ASISTENCIA TÉCNICA PARA LA ELABORACIÓN Y TRANSMISIÓN  
 DE PLANOS DE ORDENACIÓN TERRITORIAL  
 ZONIFICACIÓN ENERGÉTICA  
 NÚMERO DE EXPEDIENTE: 026/MAY/08/2022.  
 Código: P1744A

**AUTOR**  
**saitec**  
**aytasa**  

**ESCALA**  
 1:50.780  
 Numérica  
 Original UNIE A-3  
 Gráfica  
 500 0 500 1.000 1.500 m

**FECHA**  
 ABRIL 2023  
**TÍTULO DEL PLANO**  
 PLANOS DE ORDENACIÓN TERRITORIAL  
 ZONIFICACIÓN ENERGÉTICA  
**Detalle:**  
 DETALLE ZONIFICACIÓN CONJUNTA ENERGÍA EÓLICA


**NOMBRE DEL PLANO**  
 N° PLANO  
 1.2.4  
 N° HOJA  
 48

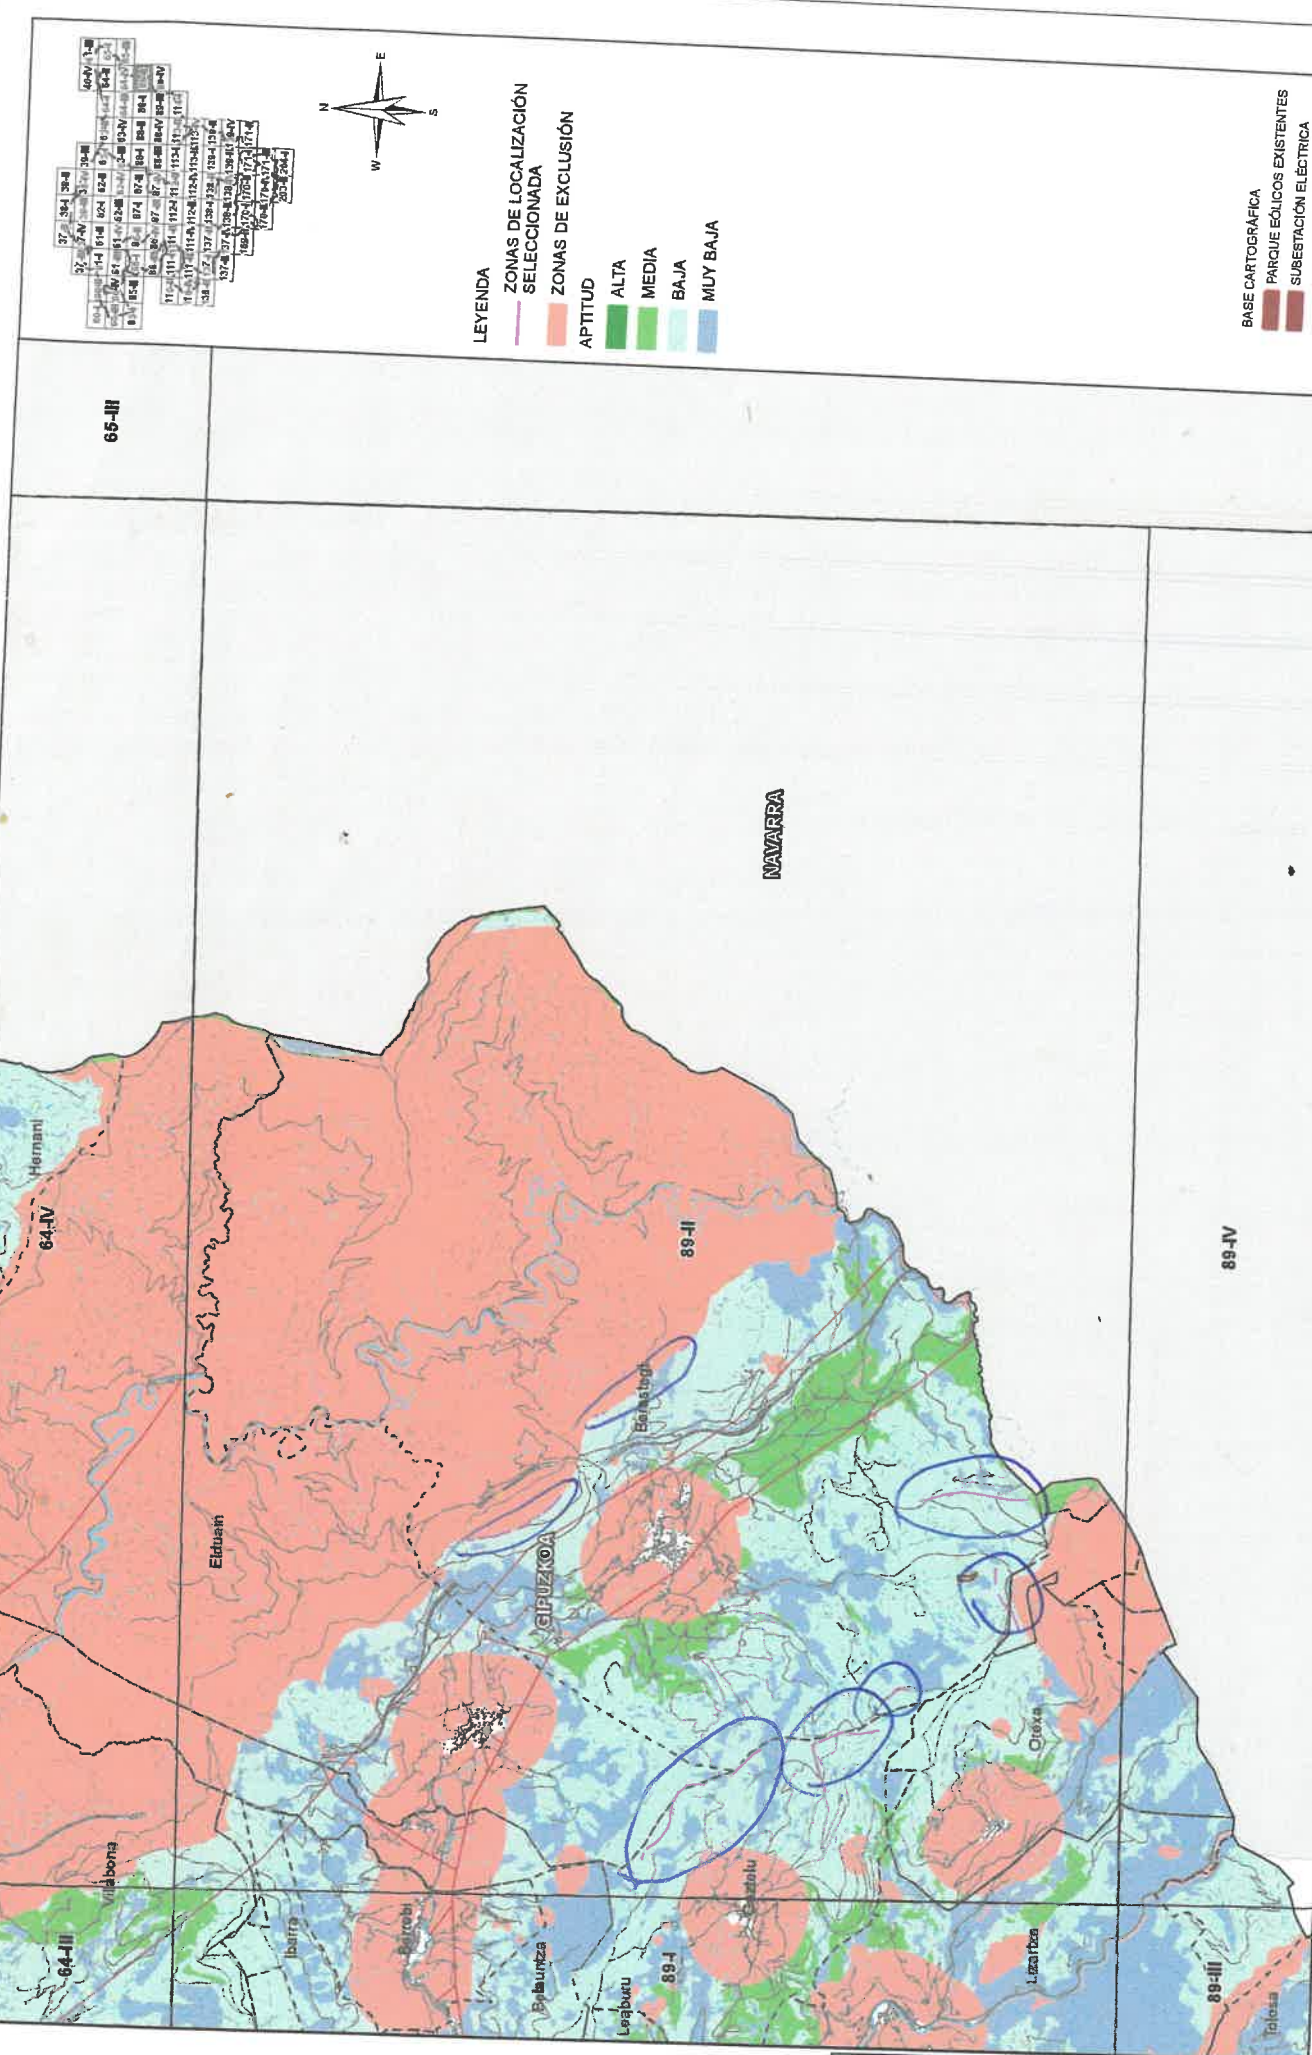

**LEYENDA**  
**ZONAS DE LOCALIZACIÓN SELECCIONADA**  
**ZONAS DE EXCLUSIÓN**  
**APTITUD**  
 ALTA  
 MEDIA  
 BAJA  
 MUY BAJA

BASE CARTOGRÁFICA  
 PARQUE EÓLICOS EXISTENTES  
 SUBSTACIÓN ELÉCTRICA  
 INFRAESTRUCTURA ELÉCTRICA  
 LÍMITES MUNICIPALES

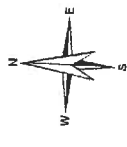




# HOJA N° 62:



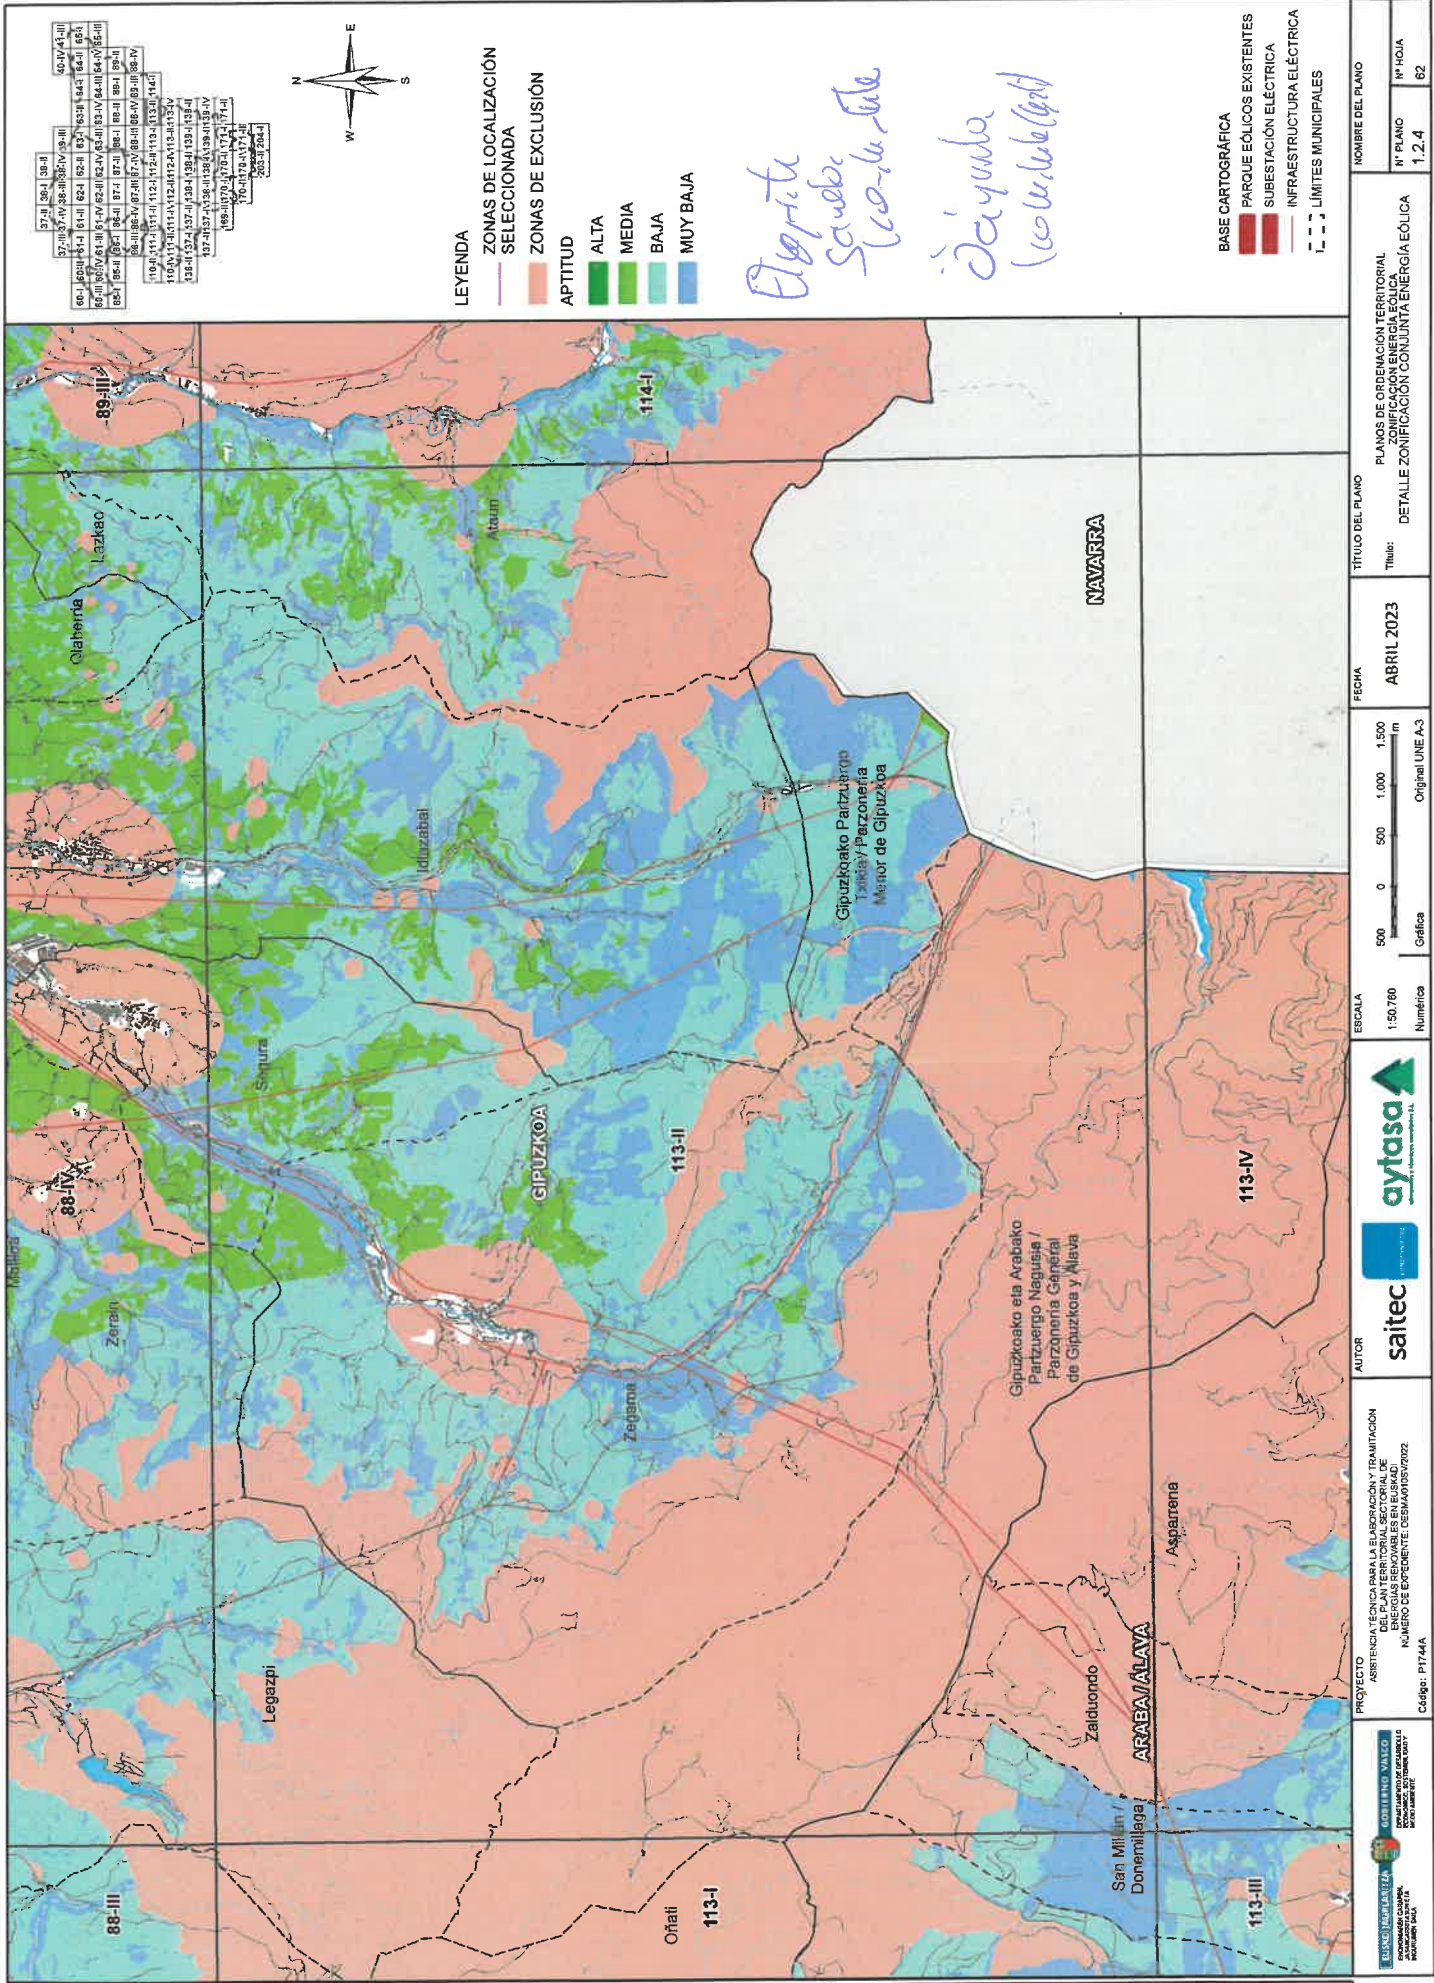

*Elipete*  
*Sandoz*  
*Co-ur-tale*  
*Diayuba*  
*Co-ur-tale*

**LEYENDA**

**ZONAS DE LOCALIZACIÓN SELECCIONADA**

**ZONAS DE EXCLUSIÓN**

**APTITUD**

ALTA  
 MEDIA  
 BAJA  
 MUY BAJA

**BASE CARTOGRÁFICA**

PARQUE EÓLICOS EXISTENTES  
 SUBESTACIÓN ELÉCTRICA  
 INFRAESTRUCTURA ELÉCTRICA  
 LIMITES MUNICIPALES


<b>PROYECTO</b> ASISTENCIA TÉCNICA PARA LA ELABORACIÓN Y EMISIÓN DEL PLAN TERRITORIAL SECTORIAL DE ENERGÍAS RENOVABLES EN EUSKADI NÚMERO DE EXPEDIENTE: DES/AMOR/2022/2022 Código: P1744A	<b>AUTOR</b>  	<b>ESCALA</b> 1:50.760 Numérica 500 0 500 1.000 1.500 m Gráfica Original LINE A-3	<b>FECHA</b> ABRIL 2023	<b>TÍTULO DEL PLANO</b> Thème: PLANOS DE ORDENACIÓN TERRITORIAL ZONIFICACIÓN ENERGÍA EÓLICA DETALLE ZONIFICACIÓN CONJUNTA ENERGÍA EÓLICA	<b>NOMBRE DEL PLANO</b> N° PLANO 1.2.4 N° HOJA 62





HOJA N° 77°

1° - Aprobación inicial 2023


2° + Aprobación provisional 2024

ARRAIA / MAEZU — KANREZU — HARANA-BERNEDO



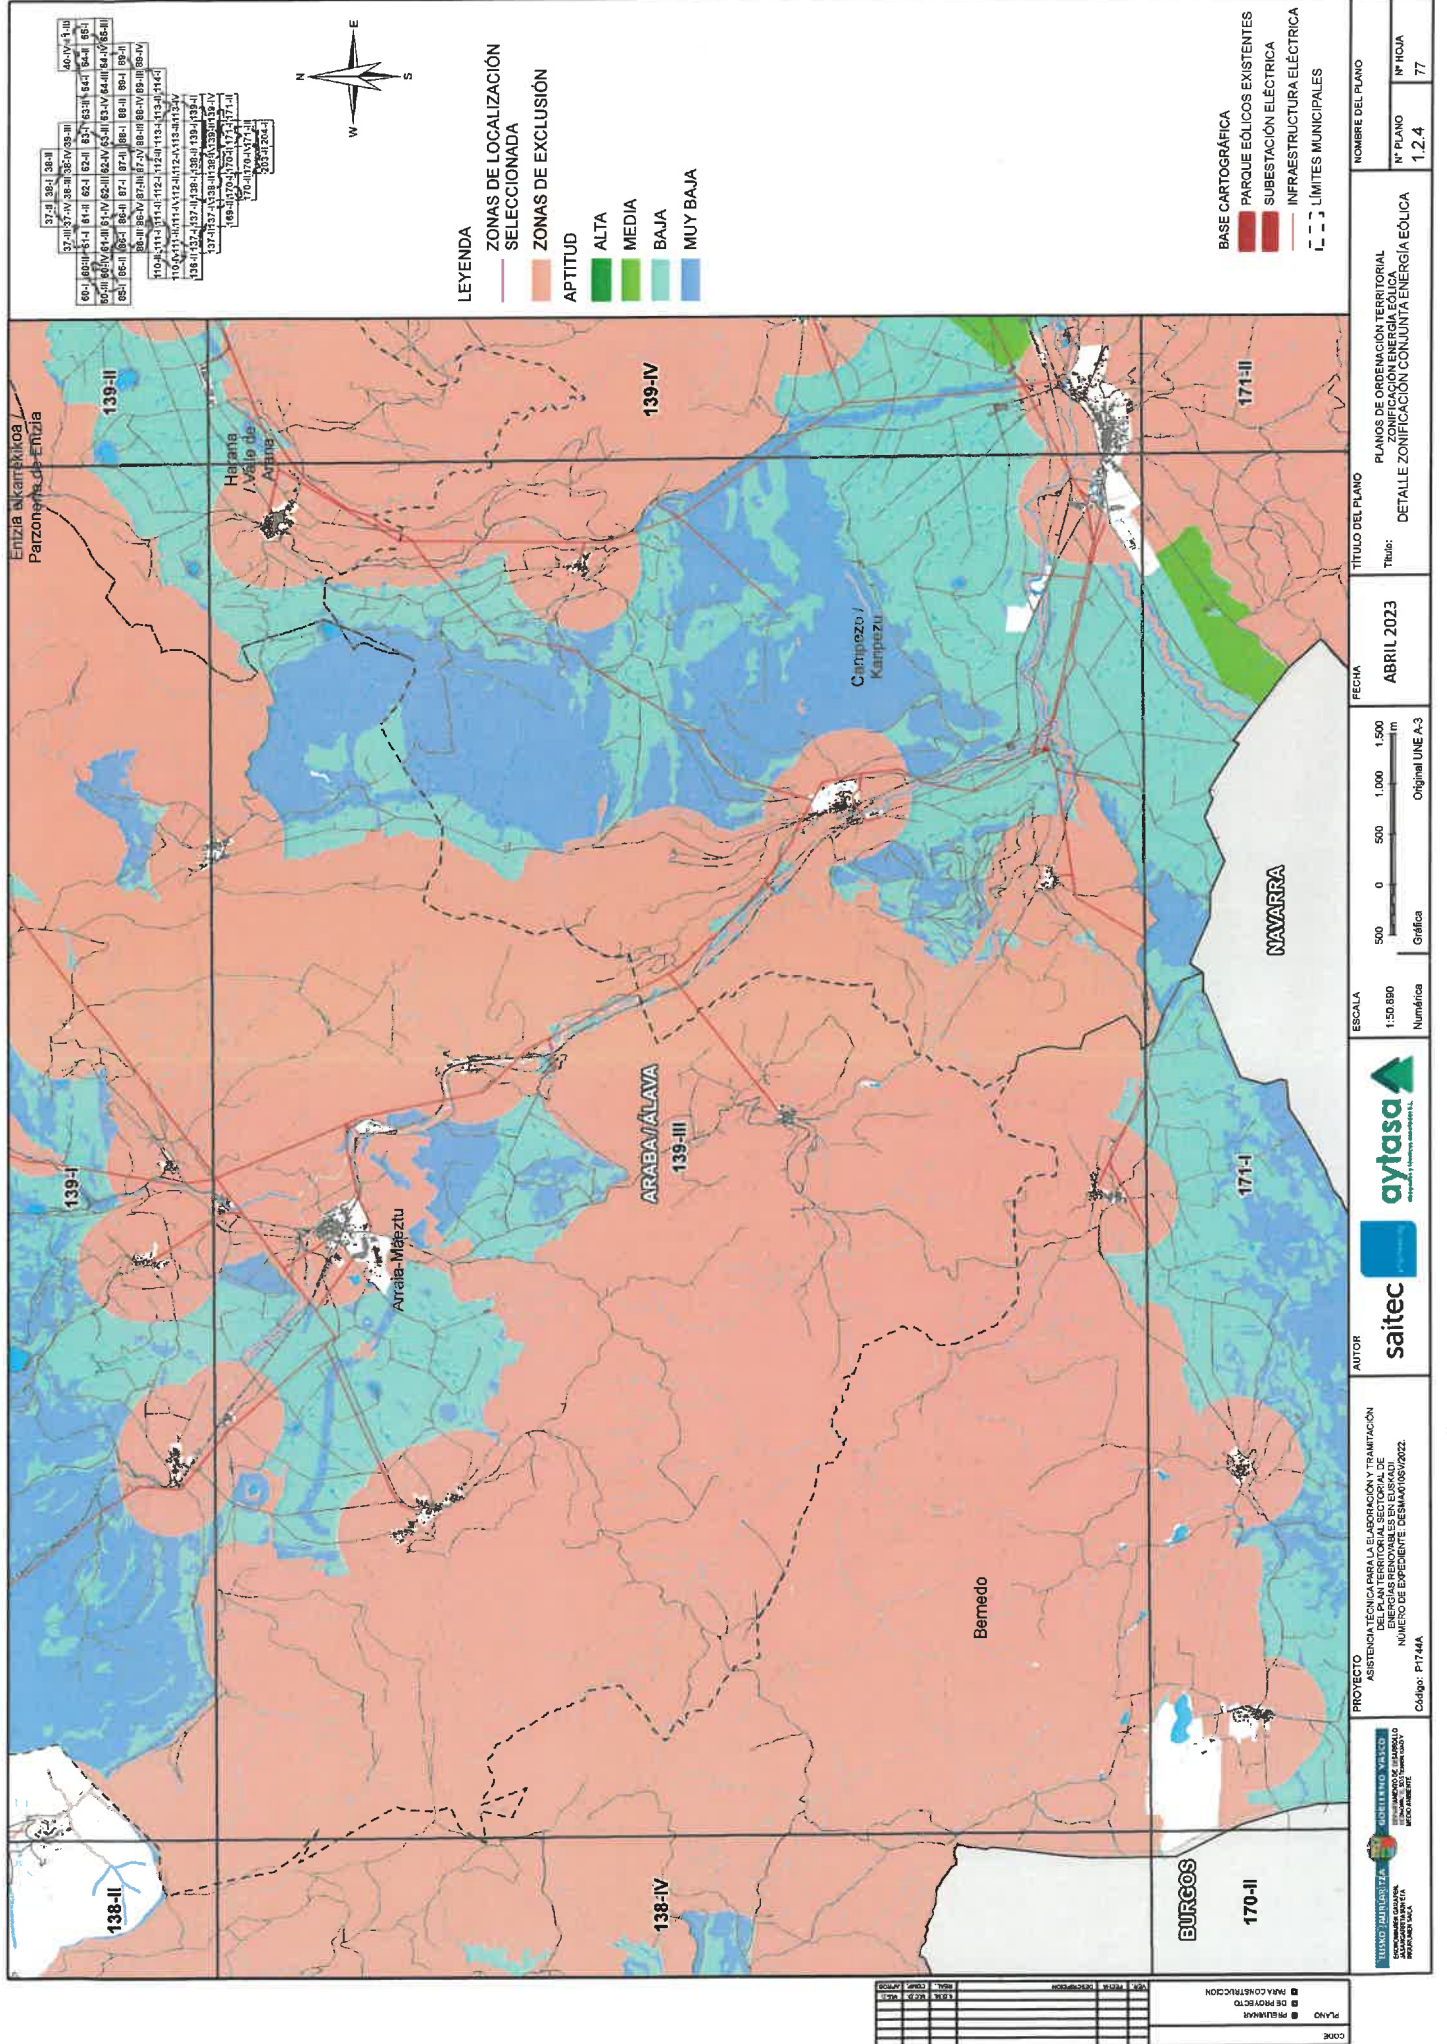


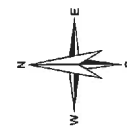


- LEYENDA**
- ZONAS DE LOCALIZACIÓN SELECCIONADA
  - ZONAS DE EXCLUSIÓN
  - APTITUD
    - ALTA
    - MEDIA
    - BAJA
    - MUY BAJA


- BASE CARTOGRÁFICA**
- PARQUE EÓLICOS EXISTENTES
  - SUBESTACIÓN ELÉCTRICA
  - INFRAESTRUCTURA ELÉCTRICA
  - LÍMITES MUNICIPALES

					Nº PLANO
					Nº HOJA
					1, 2, 4
					77

1			
2			
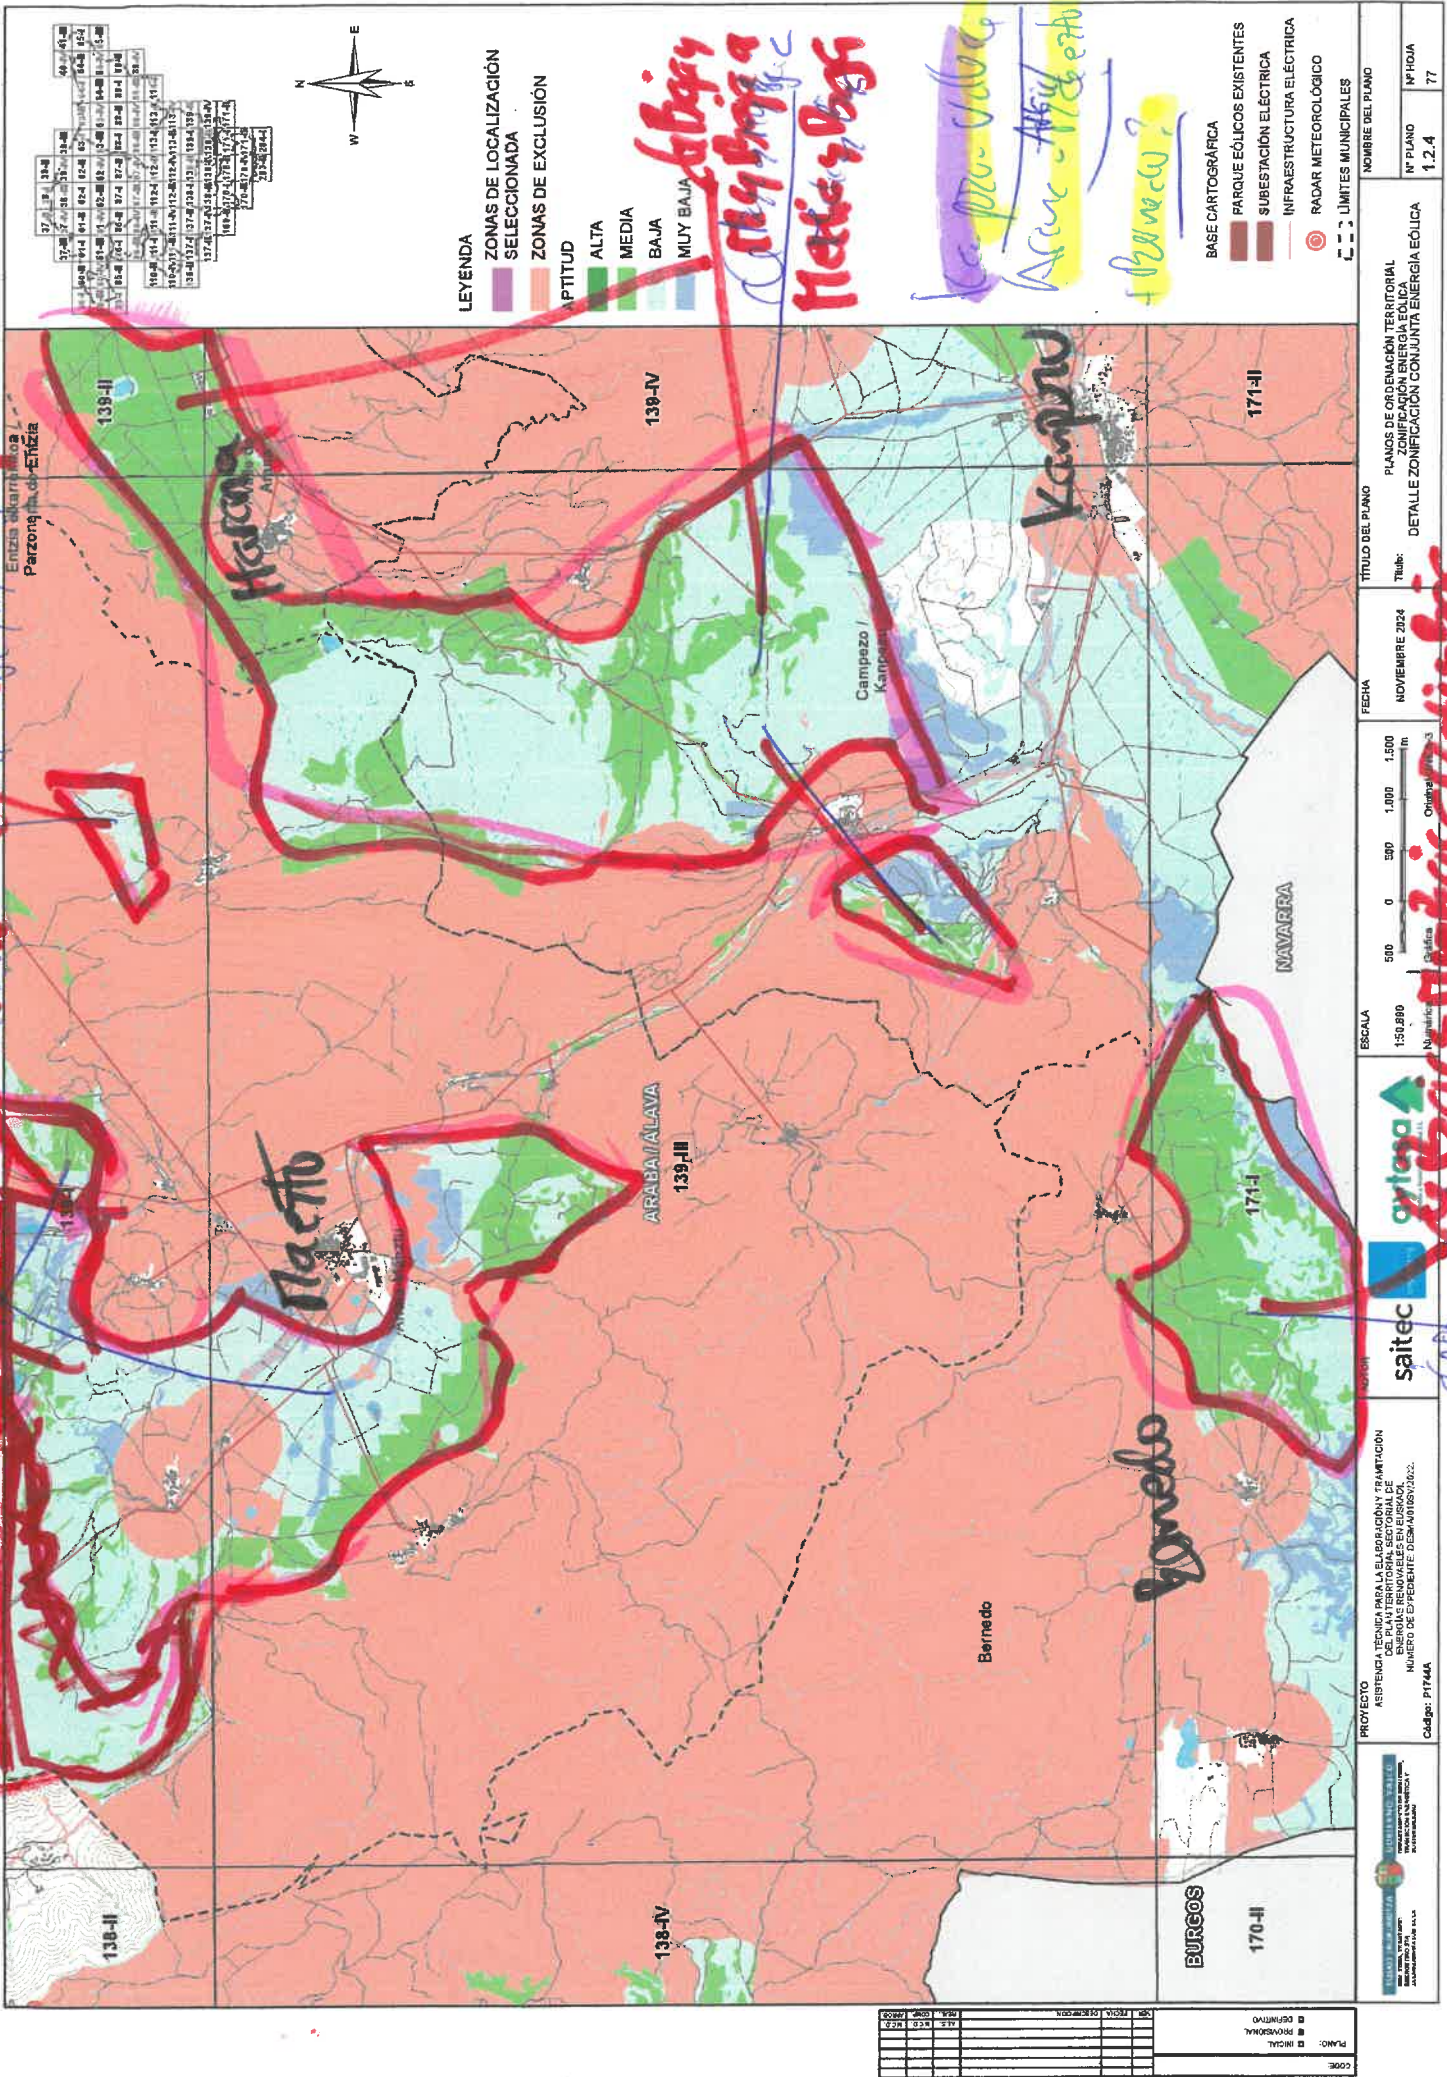

138-II	138-III	138-IV	139-I	139-II	139-III	139-IV	170-I	170-II	171-I	171-II
138-II	138-III	138-IV	139-I	139-II	139-III	139-IV	170-I	170-II	171-I	171-II
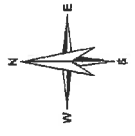

**LEYENDA**

- ZONAS DE LOCALIZACIÓN SELECCIONADA
- ZONAS DE EXCLUSIÓN
- POTITUD
- ALTA
- MEDIA
- BAJA
- MUY BAJA


*Handwritten notes:*  
 Base Cartográfica  
 Parque Eólicos Existentes  
 Subestación Eléctrica  
 Infraestructura Eléctrica  
 Radar Meteorológico  
 Límites Municipales

- BASE CARTOGRÁFICA
- PARQUE EÓLICOS EXISTENTES
- SUBESTACIÓN ELÉCTRICA
- INFRAESTRUCTURA ELÉCTRICA
- RADAR METEOROLÓGICO
- LÍMITES MUNICIPALES

**PROYECTO**  
 Código: P1744A

**ESCALA**  
 1:50,000  
 0 500 1000 1500 m  
 Original: 1:50,000

**FECHA**  
 NOVIEMBRE 2024

**TÍTULO DEL PLANO**  
 PLANOS DE ORDENACIÓN TERRITORIAL  
 ZONIFICACIÓN ENERGÍA EÓLICA  
 DETALLE ZONIFICACIÓN CONJUNTA ENERGÍA EÓLICA

**NOMBRE DEL PLANO**  
 Nº PLANO: 1.2.4  
 Nº FOLIO: 77



ESCALA	1:50,000
FECHA	NOVIEMBRE 2024
TÍTULO DEL PLANO	PLANOS DE ORDENACIÓN TERRITORIAL ZONIFICACIÓN ENERGÍA EÓLICA DETALLE ZONIFICACIÓN CONJUNTA ENERGÍA EÓLICA
NOMBRE DEL PLANO	Nº PLANO: 1.2.4 Nº FOLIO: 77